

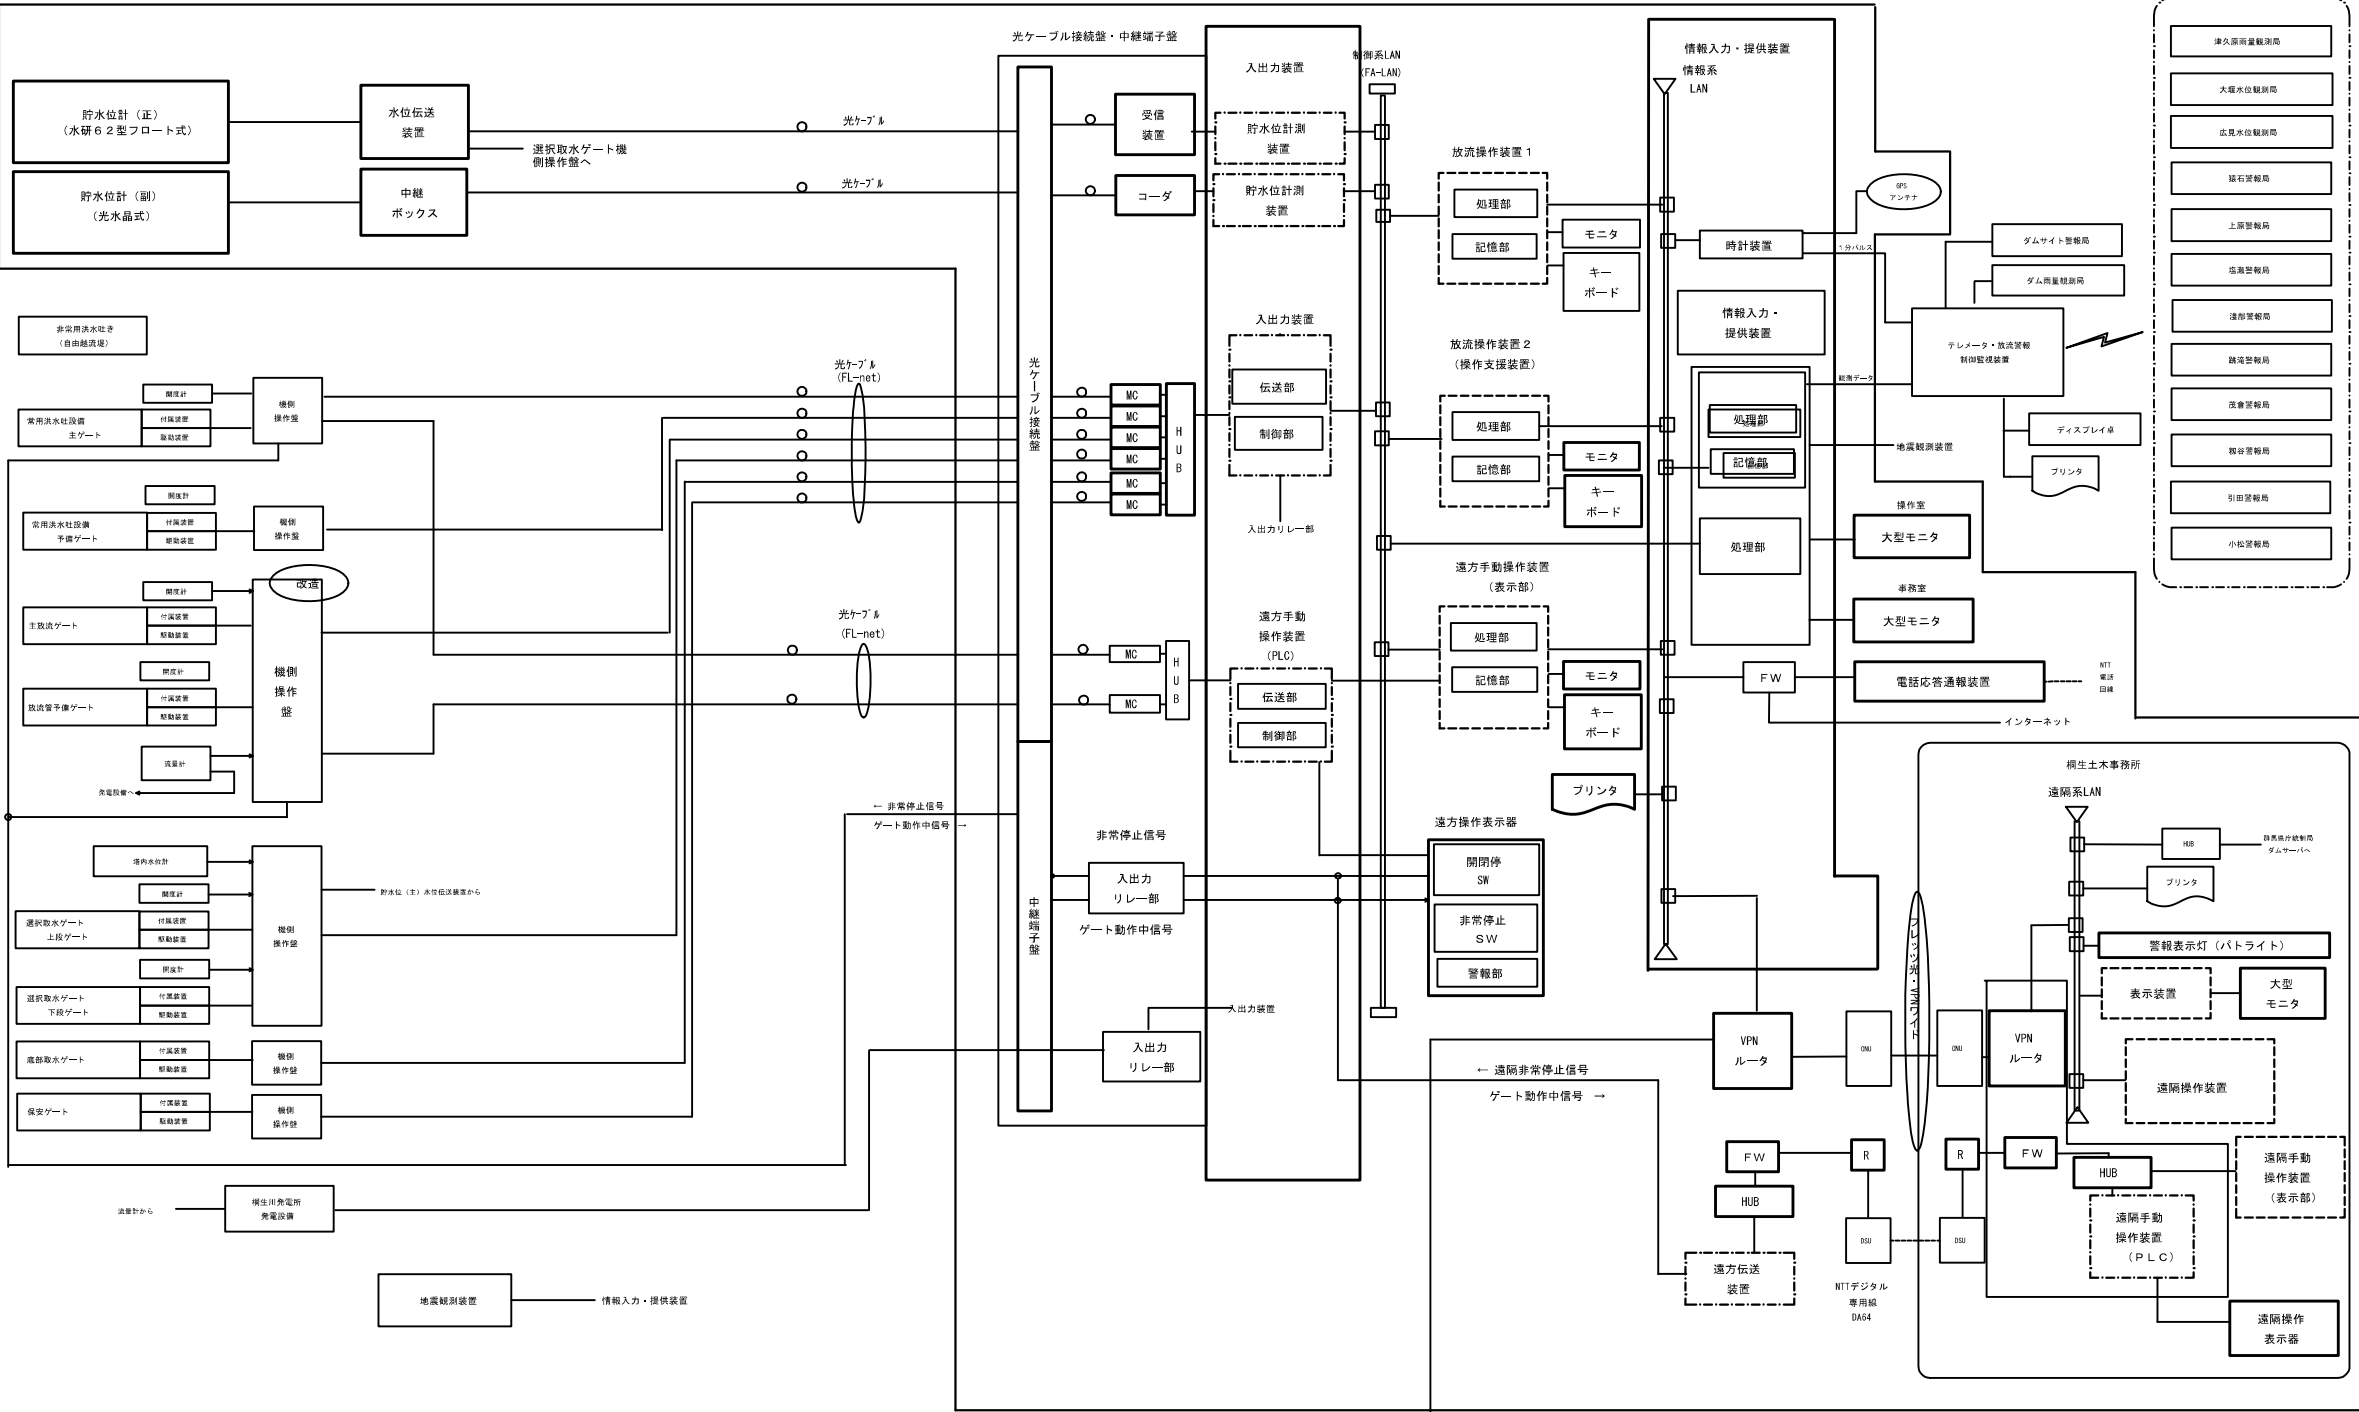



本工事対象範囲

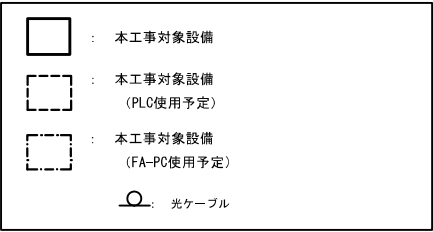

令和8年度
単独 河川維持補修
桐生川ダム
ダム管理用制御処理設備等 点検業務委託
ダム管理用制御処理設備 システム全体構成図
実施 1／4

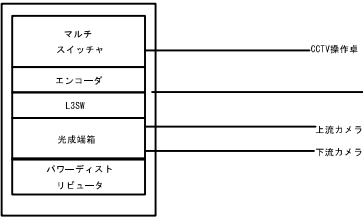


完成図			
工事名	補助公共 社会資本総合整備（防災・安全）（5か年） 桐生川ダム管理設備等更新工事		
図面名	システム全体構成図		
着工年月日	令和 4年	6月	16日
完成年月日	令和 6年	2月	29日
縮尺	non	図面番号	1/17
会社名	日本無線株式会社		
事業者名	群馬県 桐生土木事務所		

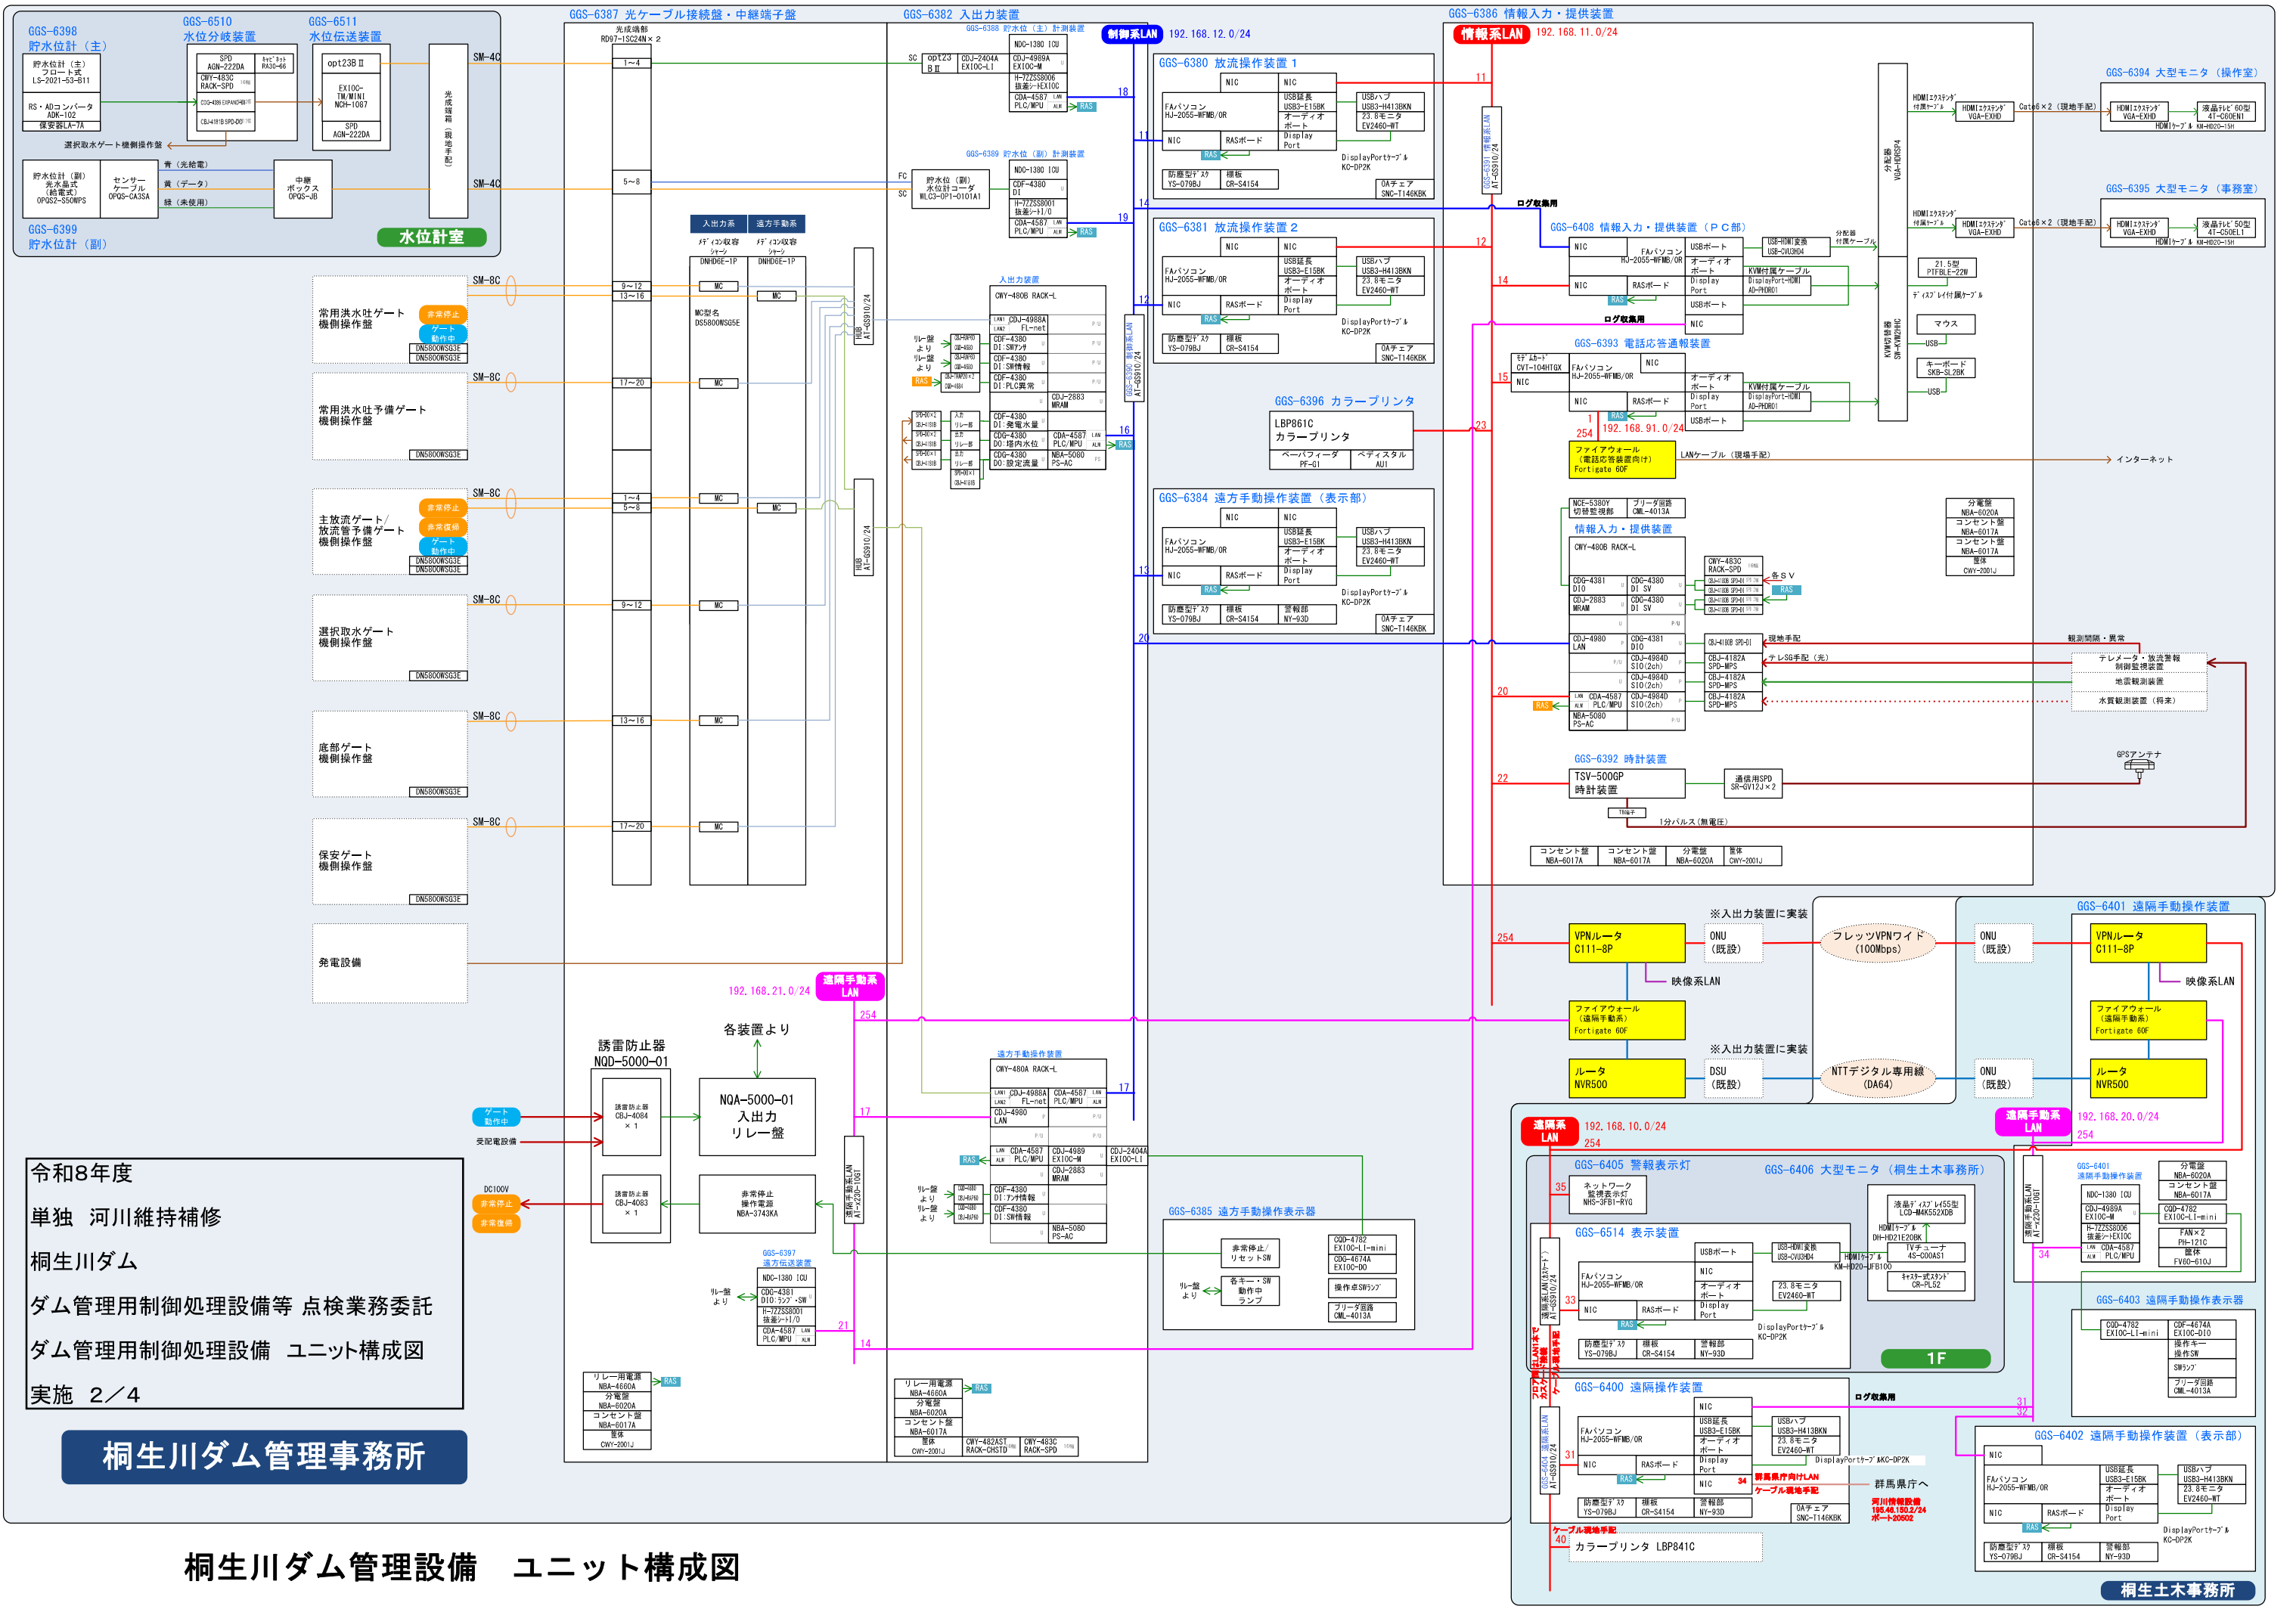

令和8年度
単独 河川維持補修
桐生川ダム
ダム管理用制御処理設備等 点検業務委託
ダム管理用制御処理設備 ユニット構成図
実施 2/4


桐生川ダム管理事務所

桐生川ダム管理設備 ユニット構成図

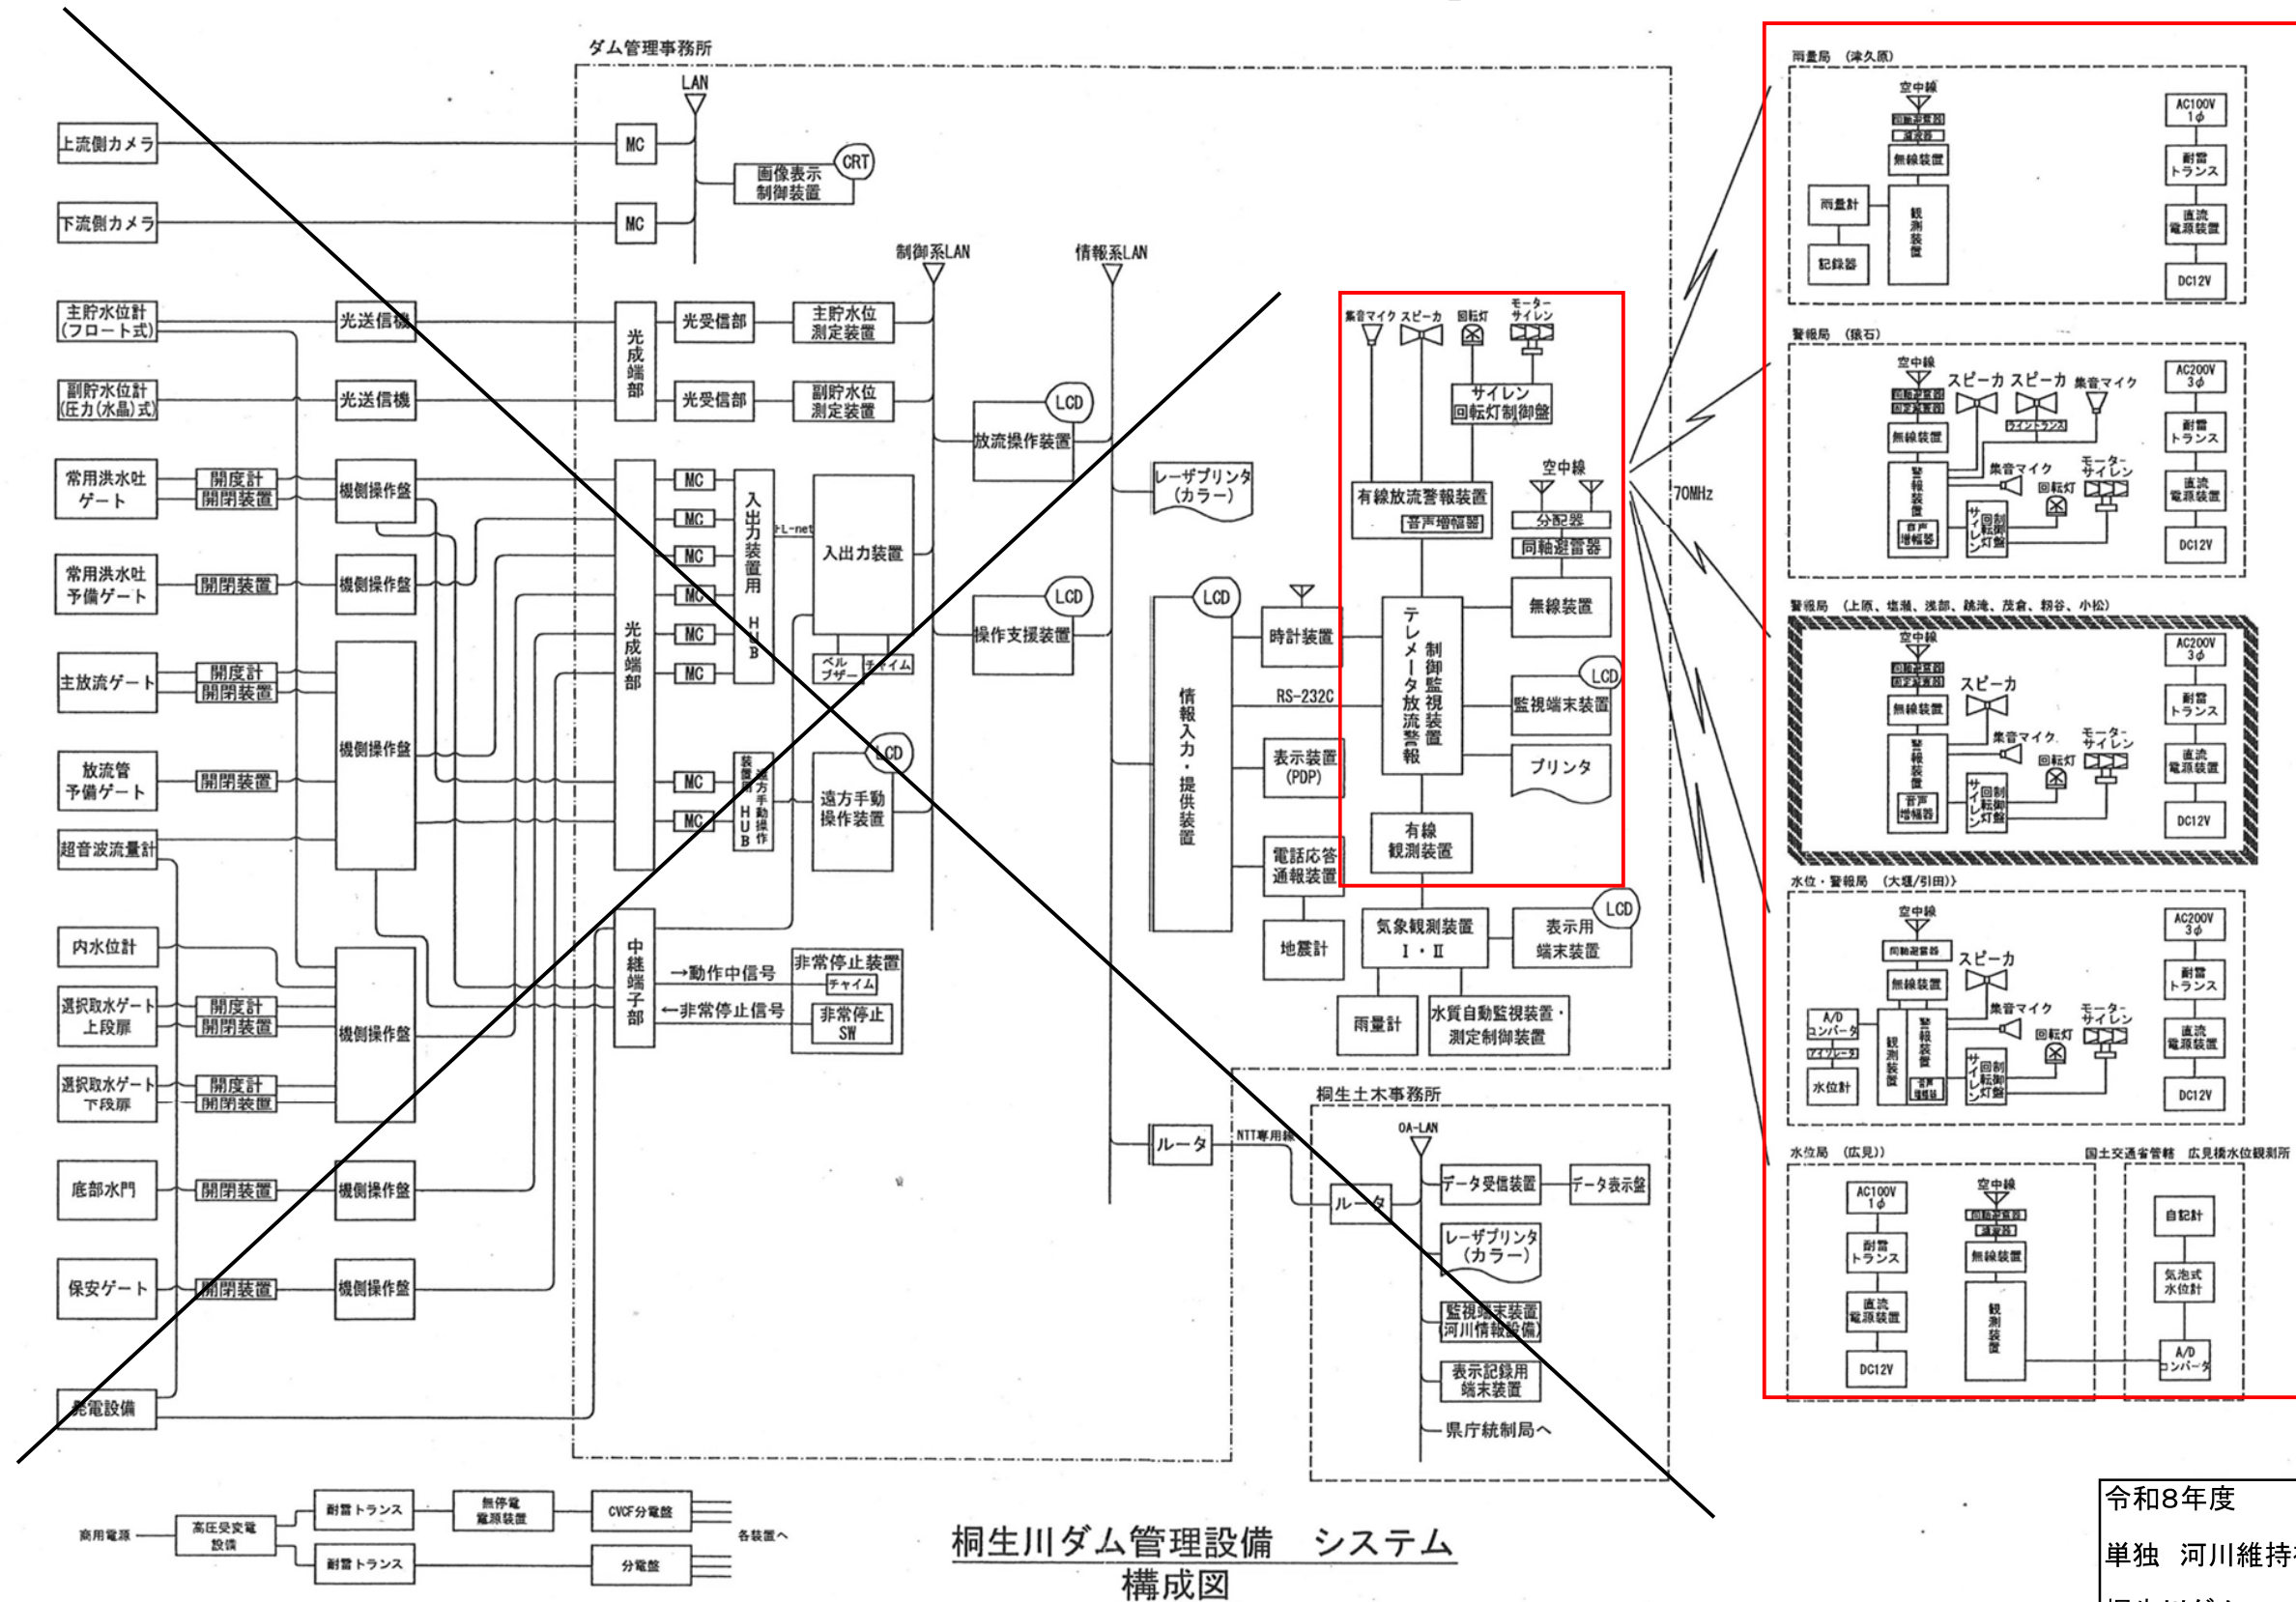


令和8年度
単独 河川維持補修
桐生川ダム
ダム管理用制御処理設備等 点検業務委託
テレメータ放流警報設備 システム構成図
実施 3/4


上流カメラ

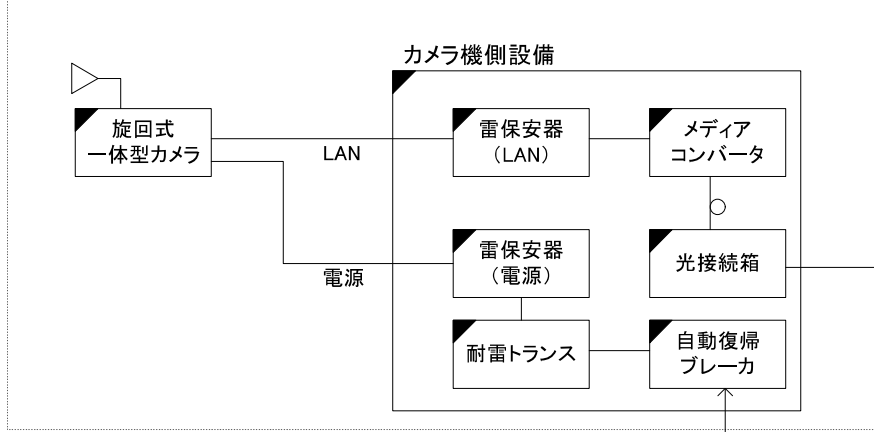


下流カメラ

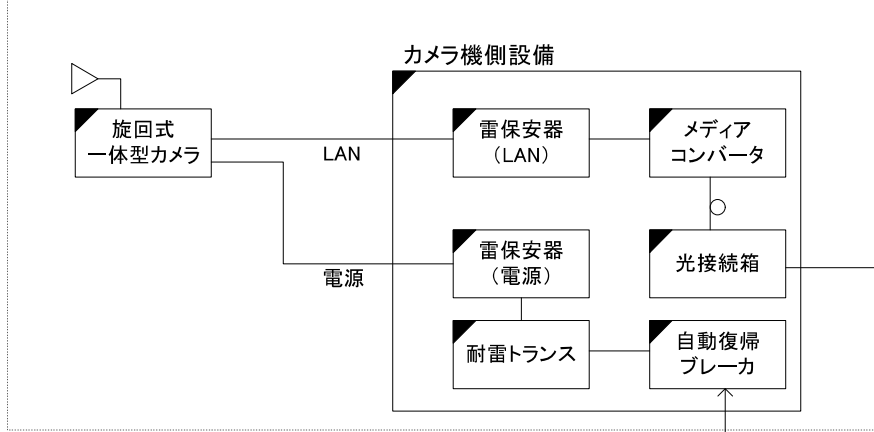


桐生川ダム管理事務所

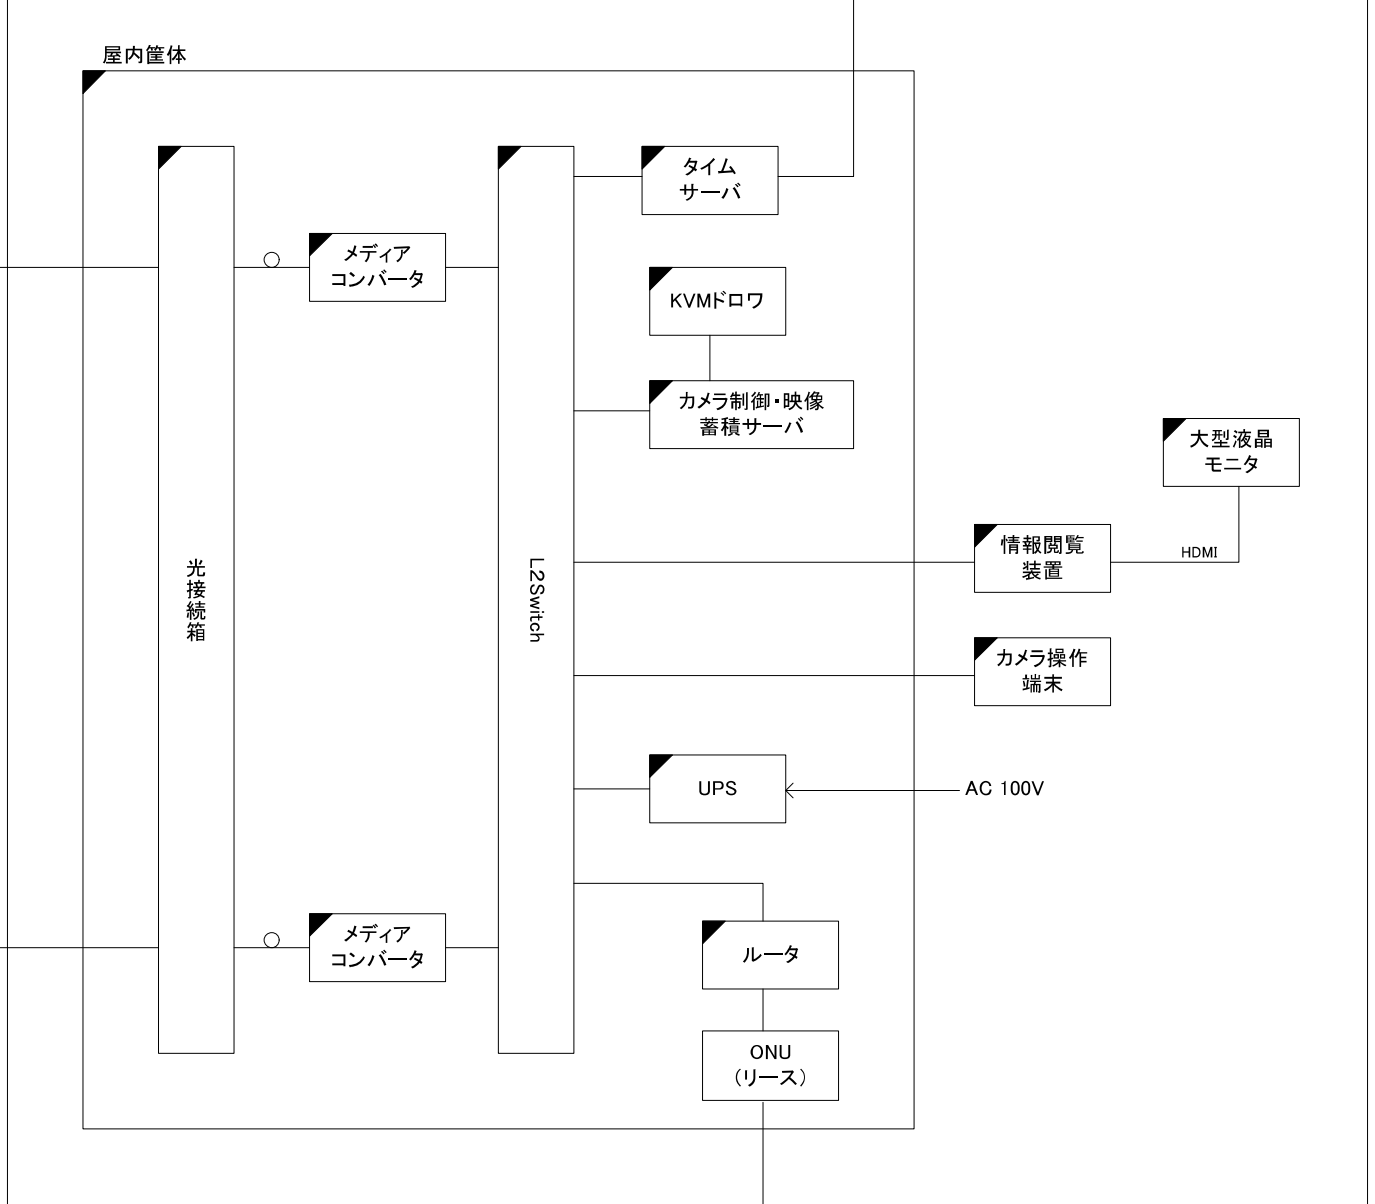

CCTV設備分電盤 (コースターゲート操作室)

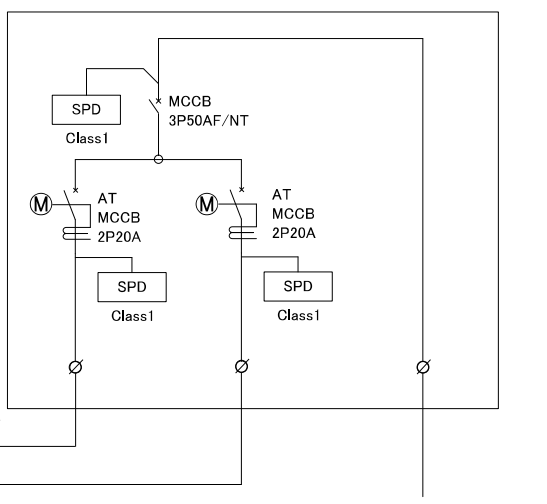

桐生土木事務所

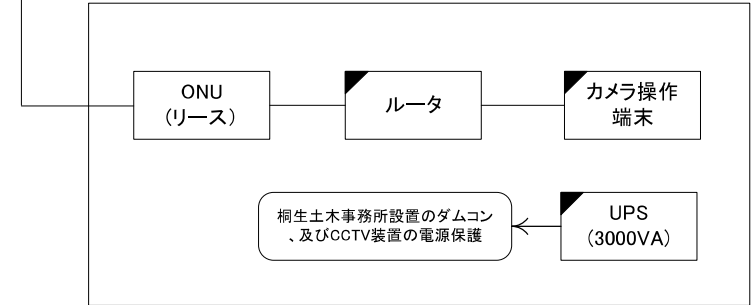

凡例

新設

既設

令和8年度
単独 河川維持補修
桐生川ダム
ダム管理用制御処理設備等 点検業務委託
CCTVシステム構成図
実施 4/4