


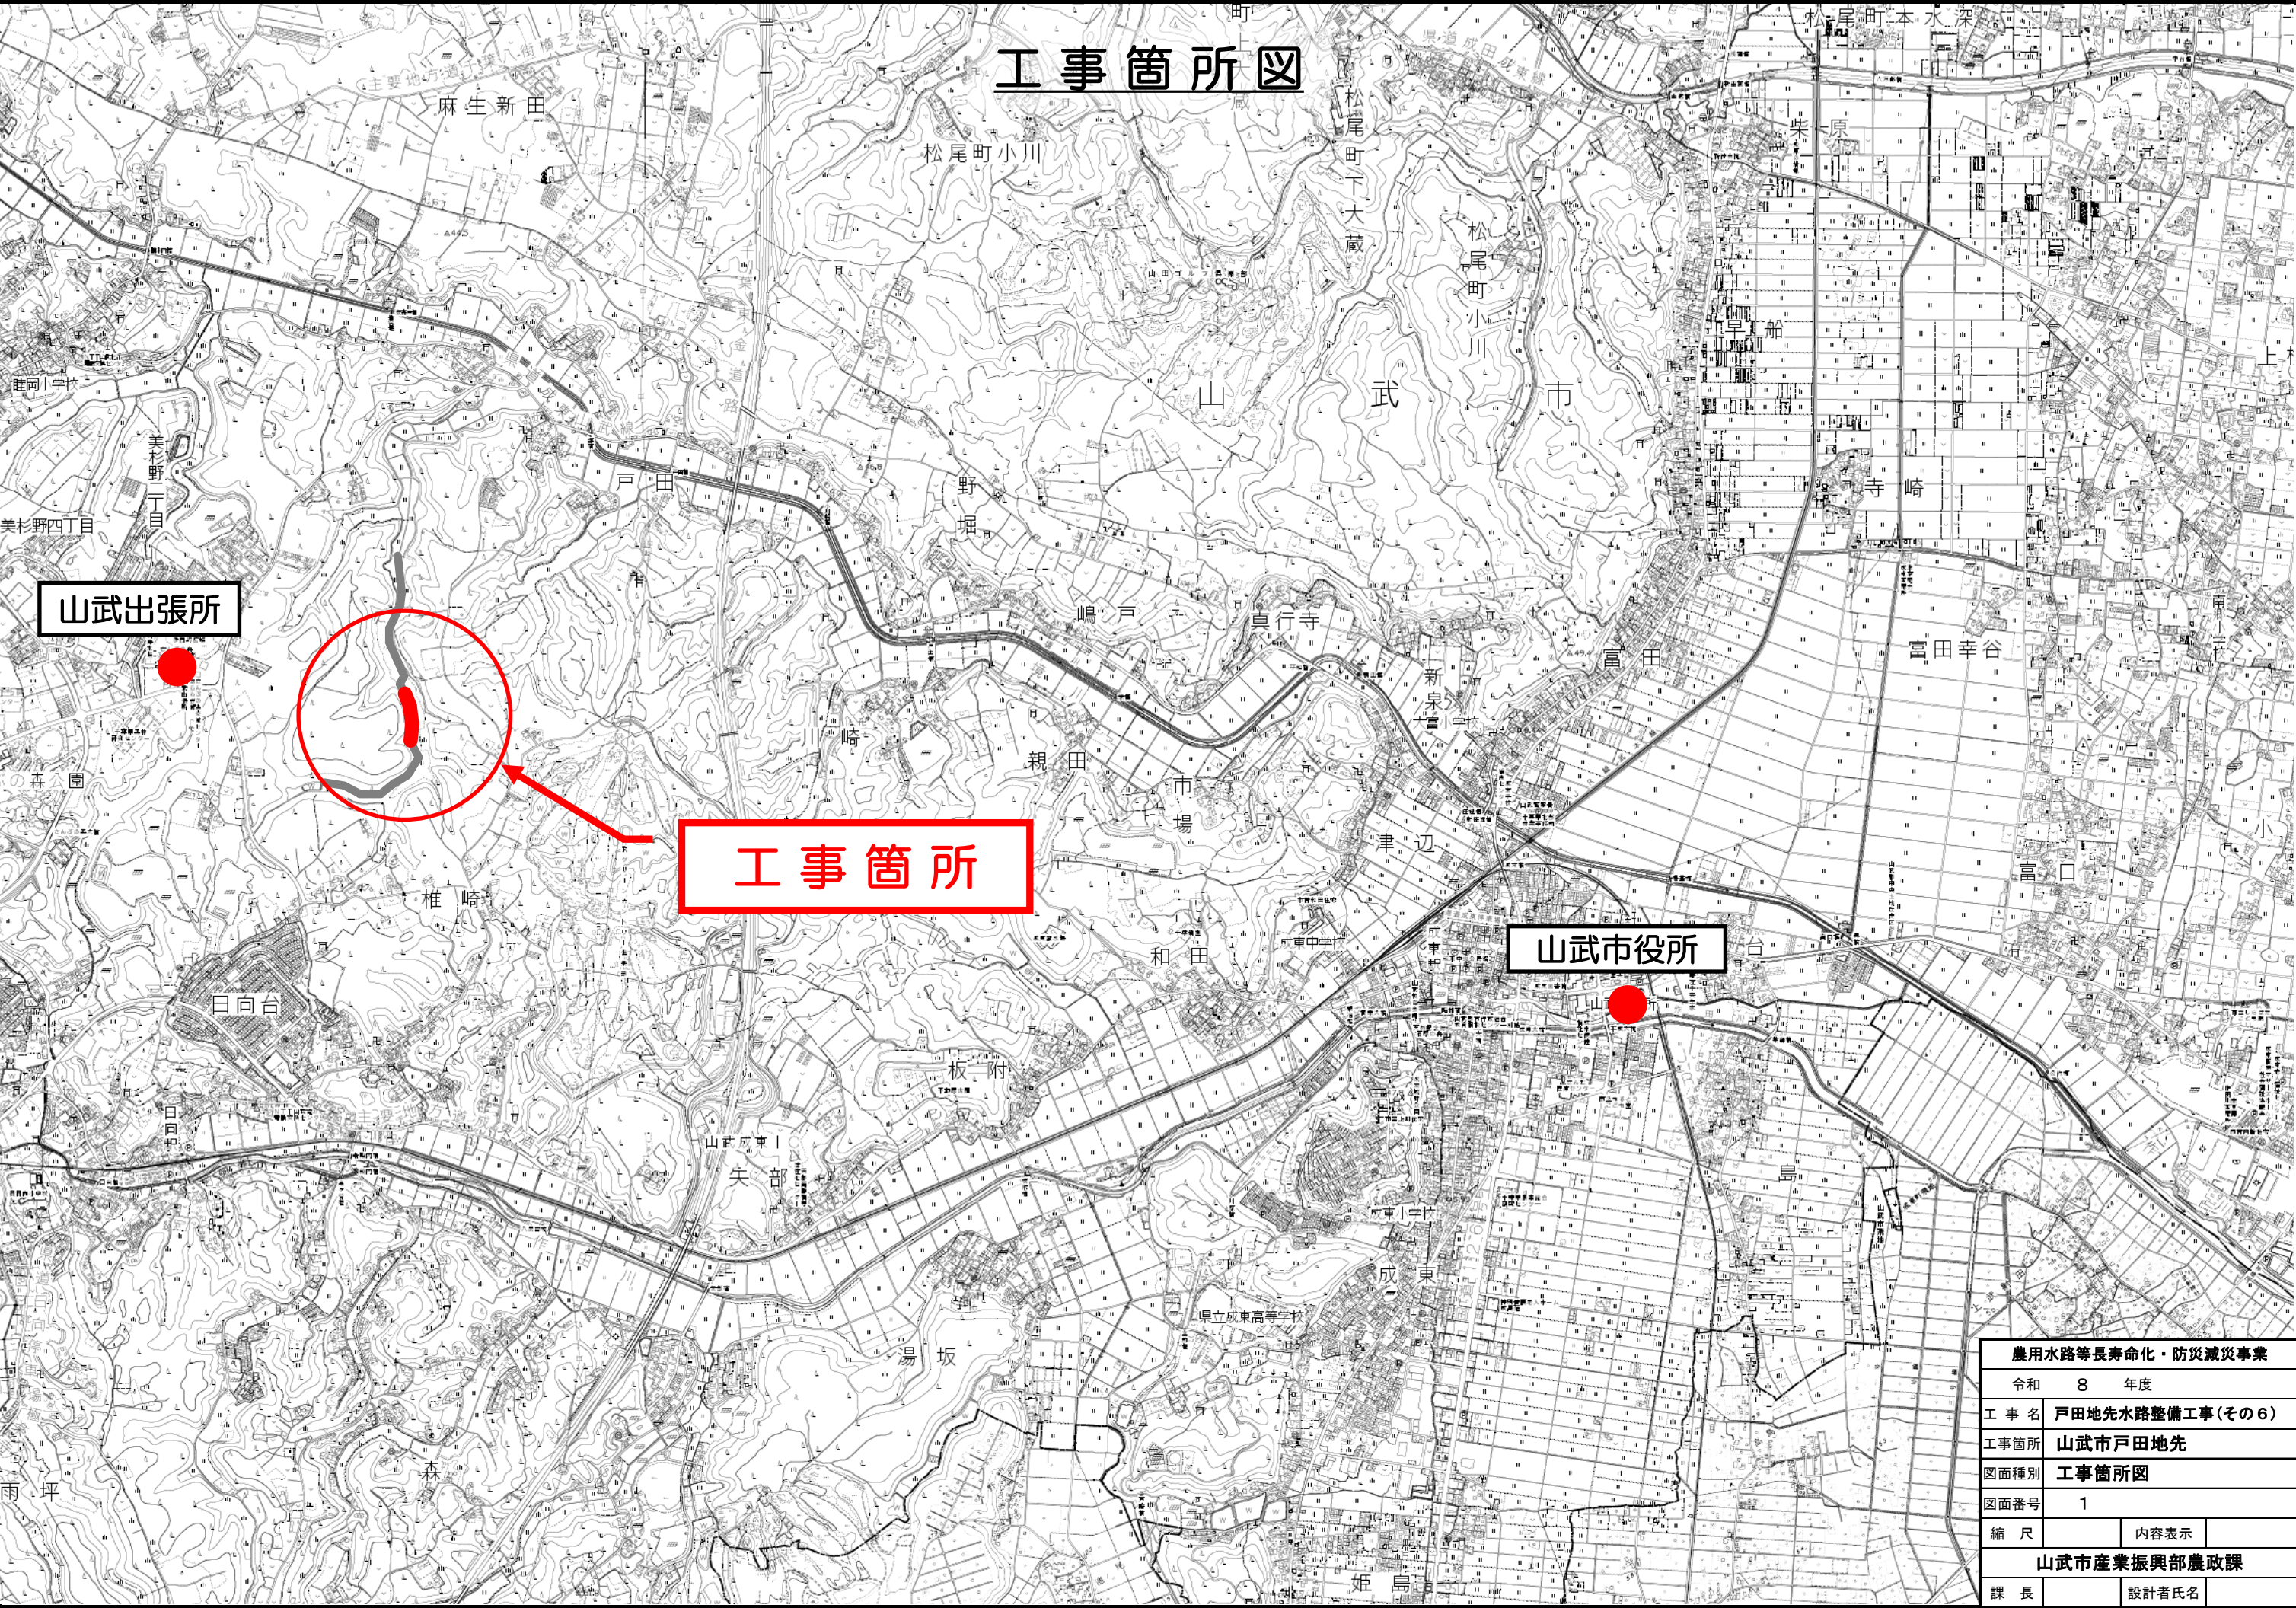

工事箇所図


工事箇所

山武市役所

山武出張所

農用水路等長寿命化・防災減災事業			
令和 8 年度			
工 事 名	戸田地先水路整備工事(その6)		
工事箇所	山武市戸田地先		
図面種別	工事箇所図		
図面番号	1		
縮 尺		内容表示	
山武市産業振興部農政課			
課 長		設計者氏名	

平 面 図
A1 S=1:500
A3 S=1:1000

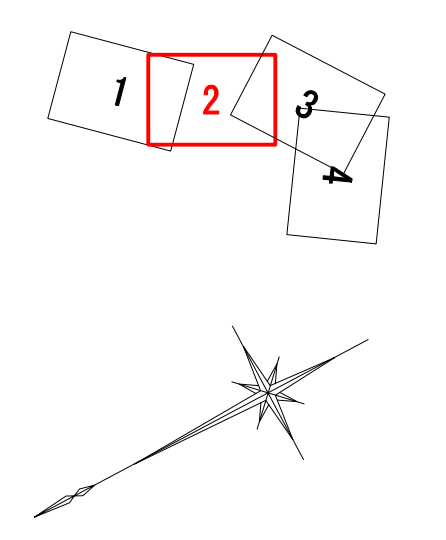

山武市戸田

山武市椎崎

工事起点
No.20+5.8

令和8年度 施工延長 L = 3 2 1 . 3 m

No.29+4.0

三面張水路布設工 L=136.00m

三面水路(1500×1500) L=90.00m

簡易ウェルポイント工 L=136.00m



塩ビ管敷設(φ300)
L=1.60m

山武市椎崎

農業水路等長寿命化・防災減災事業			
令和8年度			
工事名	戸田地先水路整備工事(その6)		
工事箇所	山武市戸田地先		
図面種別	平面図		
図面番号	2 - 1		
縮尺	図示	内容表示	No.16～IP.56
山武市産業振興部農政課			
課長		設計者氏名	

平 面 図

A1:S=1:500
A3:S=1:1000

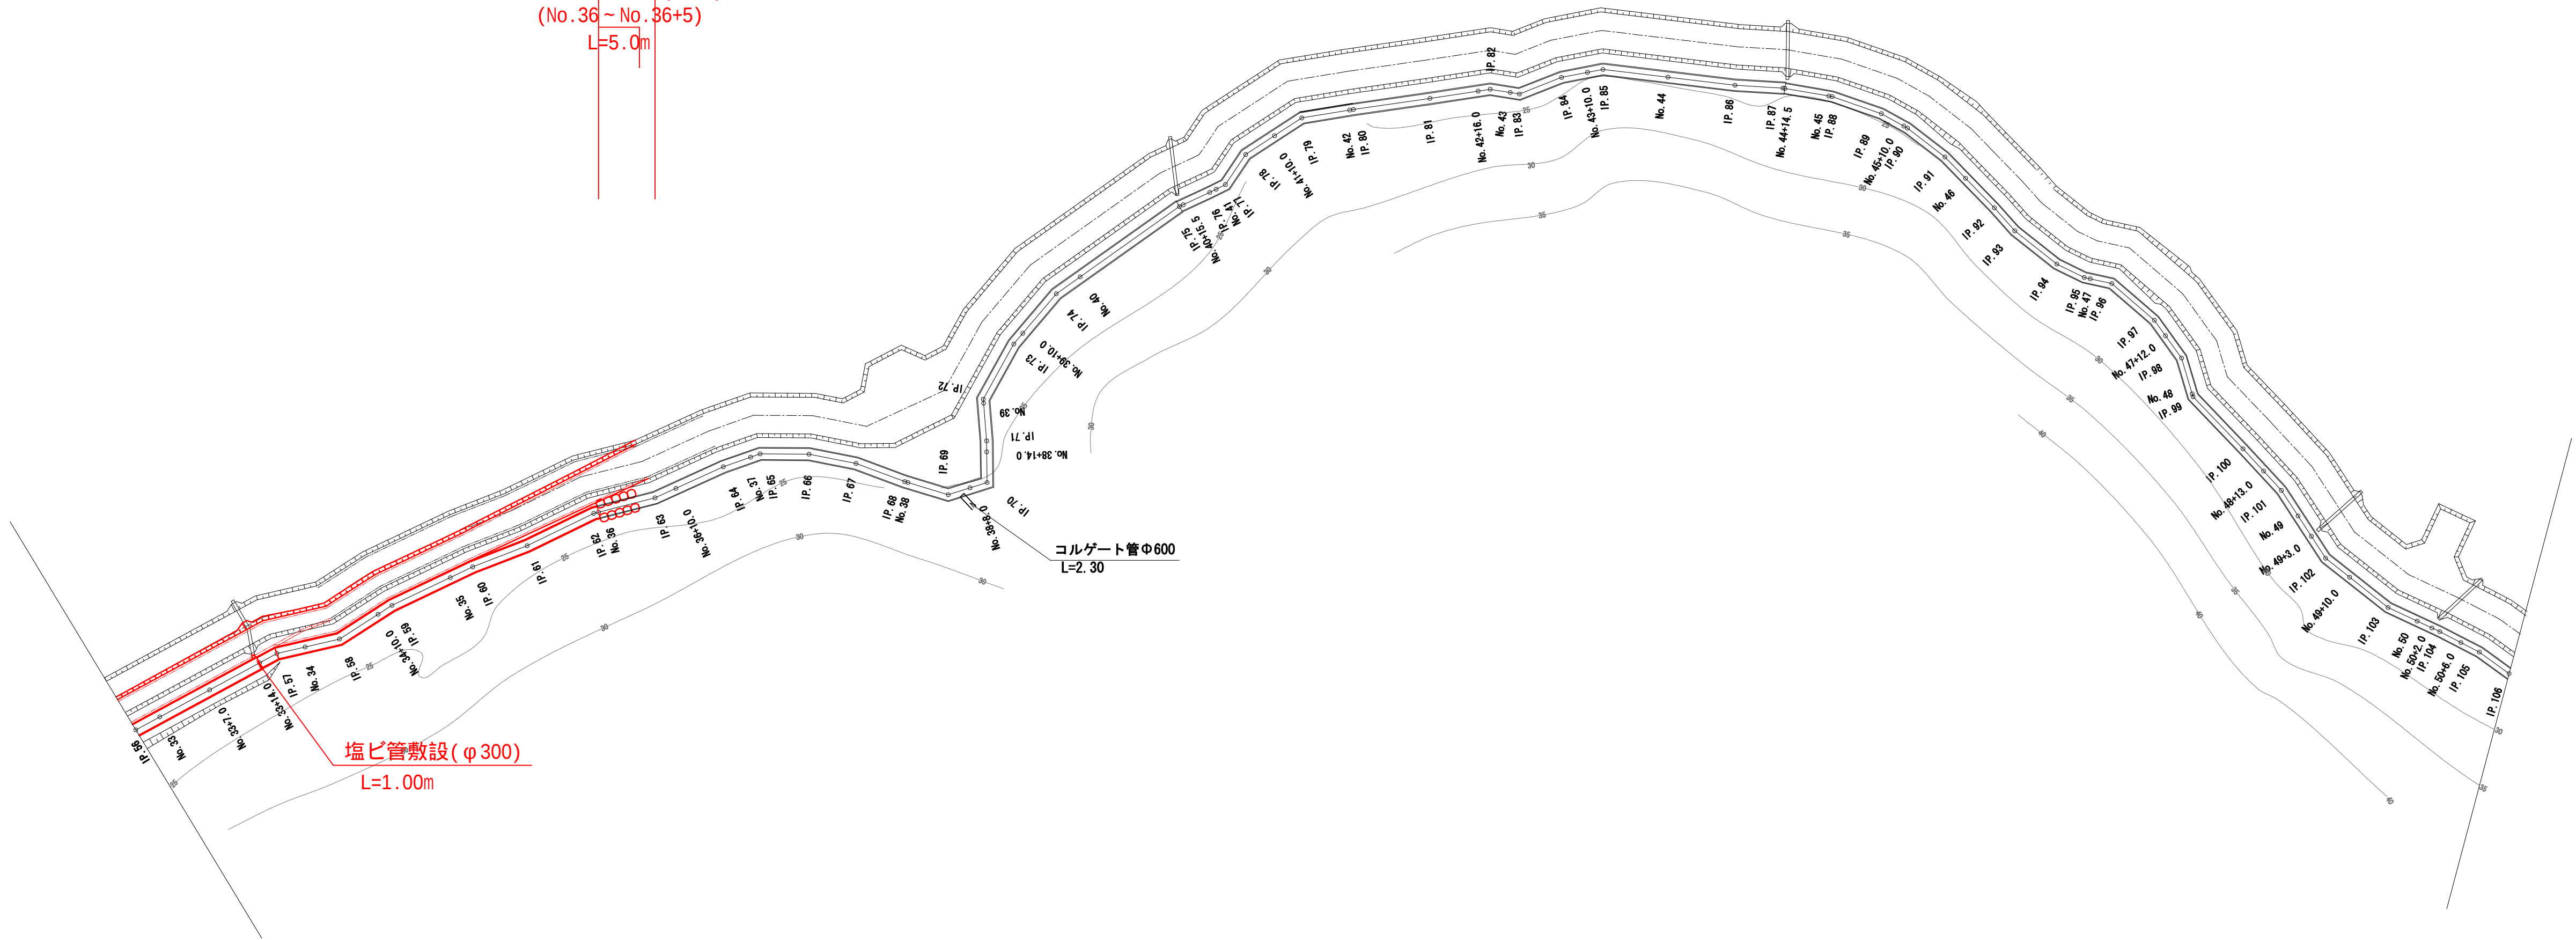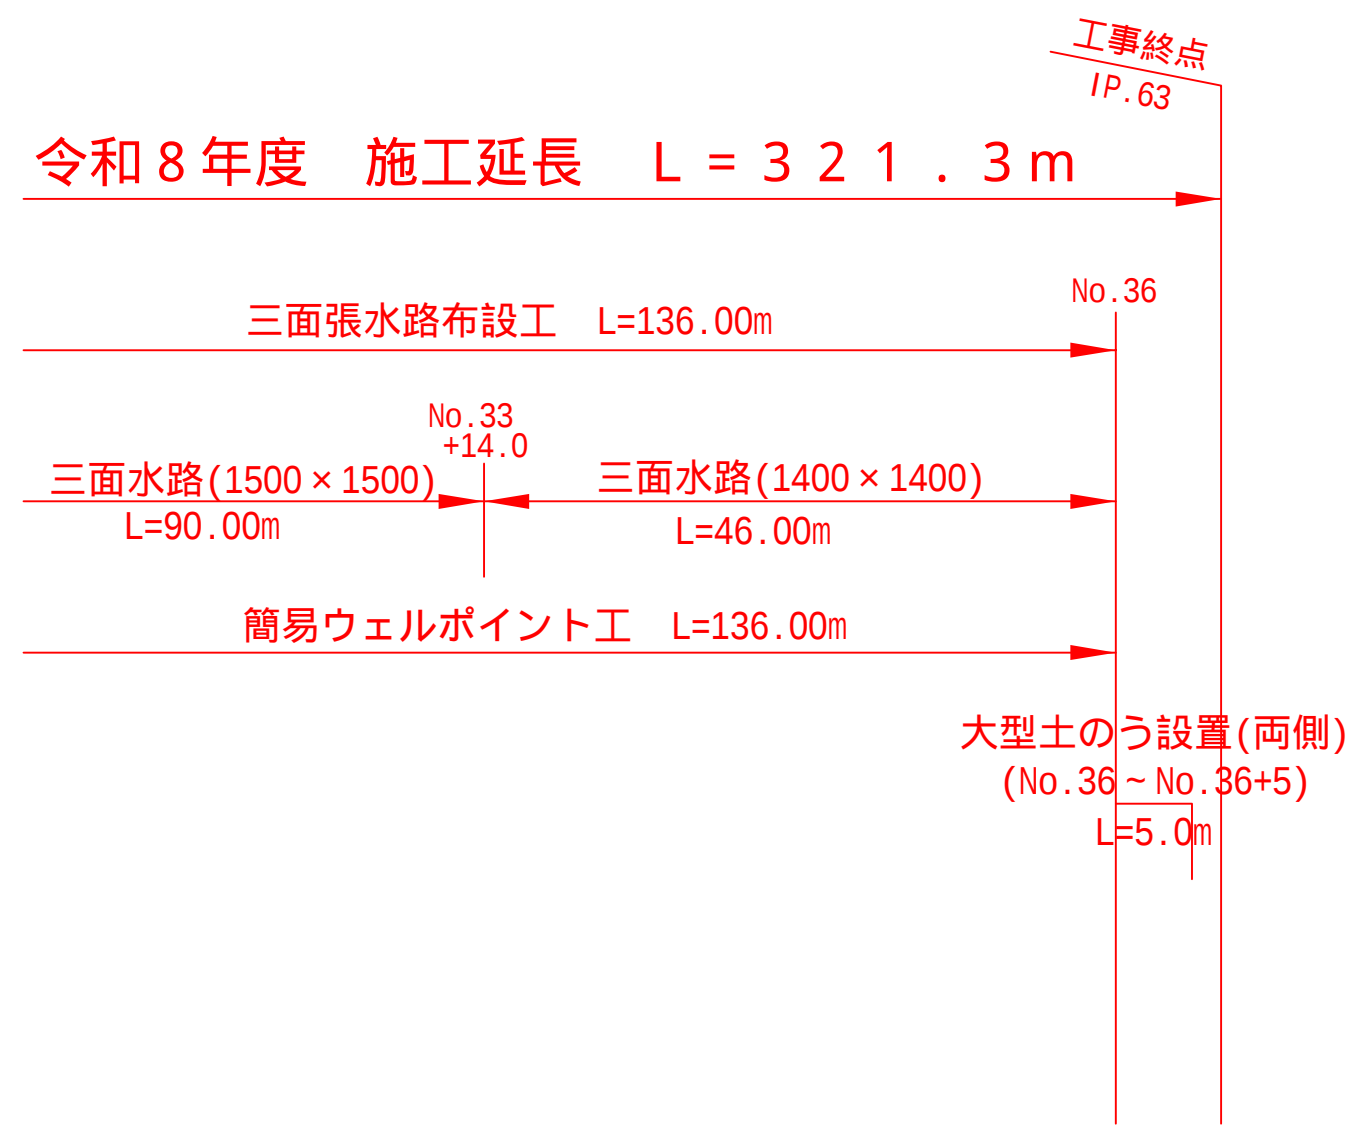


塩ビ管敷設(φ300)
L=1.00m

コルゲート管φ600
L=2.30

農業水路等長寿命化・防災減災事業			
令和 8 年度			
工 事 名	戸田地先水路整備工事(その6)		
工事箇所	山武市戸田地先		
図面種別	平 面 図		
図面番号	2 - 2		
縮 尺	図 示	内容表示	No.29 ~ IP.112
山武市産業振興部農政課			
課 長		設計者氏名	

縦断図 縦 A1 1 : 100 A3 1 : 200
横 A1 1 : 500 A3 1 : 1000

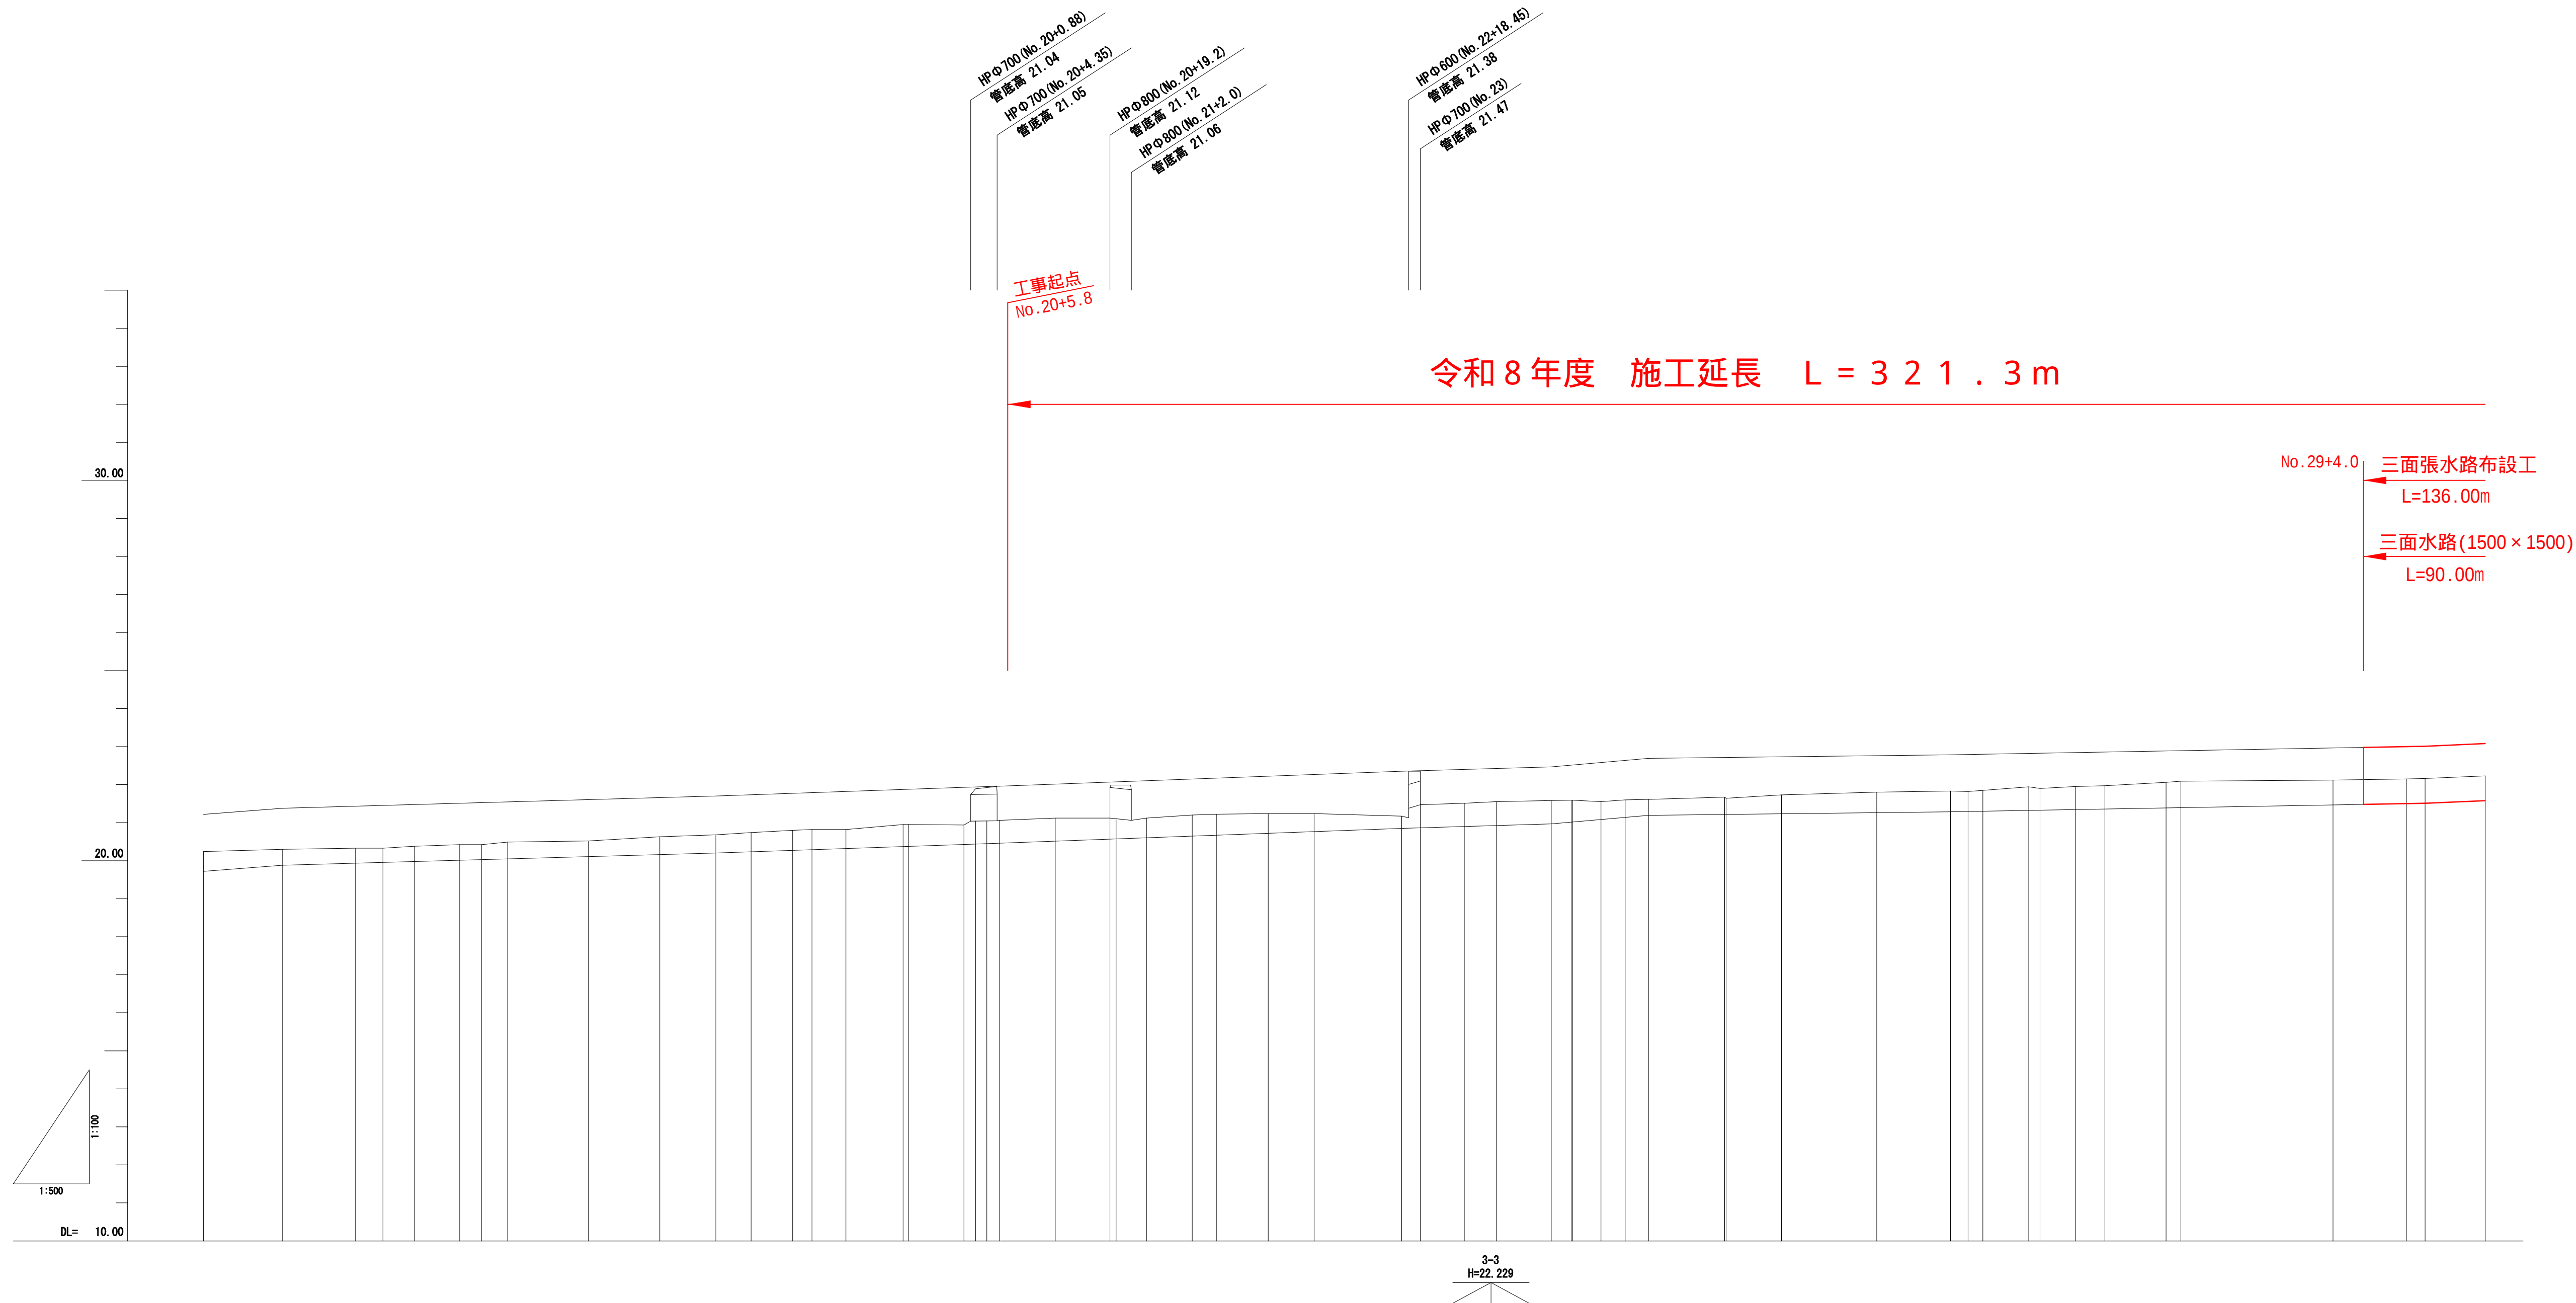


曲線	現況				計画	
	測点	車道距離	道路加算	地盤高	計画高	配勾配
	No. 15	2.155	300.000	(20.24)	19.719	i=-1.545% L=30.417m
	IP. 19	10.417	310.417	(20.30)	19.880	
	No. 16	9.583	320.000	(20.33)	19.934	
	IP. 20	3.592	323.592	(20.33)	19.954	
	IP. 21	4.152	327.744	(20.38)	19.977	
	IP. 22	5.958	333.702	(20.42)	20.011	i=-0.562% L=56.947m
	IP. 23	2.852	336.554	(20.42)	20.027	
	No. 17	3.446	340.000	(20.49)	20.046	
	IP. 24	10.605	350.605	(20.52)	20.106	
	No. 18	9.395	360.000	(20.63)	20.159	
	IP. 25	7.384	367.384	(20.68)	20.200	
	No. 18 +12.0	4.636	372.000	(20.74)	20.232	
	IP. 26	5.475	377.475	(20.80)	20.270	
	No. 19	2.525	380.000	(20.82)	20.288	
	IP. 27	4.471	384.471	(20.82)	20.372	i=-0.696% L=37.335m
	No. 19 +12.0	7.529	392.000	(20.95)	20.372	
	IP. 28	0.683	392.683	(20.95)	20.376	
	No. 20	7.307	400.000	(20.94)	20.427	
	IP. 29	1.519	403.000	(21.04)	20.438	
	IP. 30	1.659	404.699	(21.06)	20.460	
	No. 20 +12.0	7.301	412.000	(21.12)	20.514	
	IP. 31	7.188	419.188	(21.10)	20.567	
	No. 21	0.812	420.000	(21.12)	20.573	
	IP. 32	4.000	424.000	(21.12)	20.602	
	No. 21 +4.0	6.000	430.000	(21.20)	20.647	i=-0.738% L=52.854m
	IP. 33	3.189	433.189	(21.22)	20.670	
	No. 22	6.811	440.000	(21.24)	20.720	
	IP. 33	6.033	446.033	(21.24)	20.765	
	IP. 34	11.520	457.553	(21.17)	20.850	
	No. 23	2.447	460.000	(21.47)	20.865	
	IP. 35	5.771	465.771	(21.51)	20.890	i=-0.600% L=19.664m
	No. 23 +10.0	4.229	470.000	(21.55)	20.925	
	IP. 36	7.217	477.217	(21.58)	20.968	
	IP. 37	2.616	479.833	(21.59)	21.014	
	No. 24	0.167	480.000	(21.59)	21.015	i=-1.76% L=12.783m
	IP. 38	3.743	483.743	(21.55)	21.081	
	IP. 39	3.188	486.931	(21.60)	21.138	
	No. 24 +10.0	3.069	490.000	(21.61)	21.195	
	IP. 40	10.000	500.000	(21.67)	21.217	
	No. 25	0.204	500.204	(21.64)	21.218	
	IP. 41	7.267	507.471	(21.73)	21.234	i=-0.222% L=39.709m
	No. 26	12.529	520.000	(21.80)	21.262	
	IP. 42	9.709	529.709	(21.83)	21.283	
	IP. 43	2.295	532.004	(21.82)	21.291	
	IP. 44	1.946	533.950	(21.85)	21.298	
	No. 27	6.050	540.000	(21.90)	21.320	
	IP. 45	1.481	541.481	(21.90)	21.325	
	IP. 46	4.637	546.118	(21.95)	21.342	i=-0.364% L=62.387m
	No. 27 +10.0	3.882	550.000	(21.97)	21.356	
	IP. 47	8.041	558.041	(22.06)	21.385	
	No. 28	1.959	560.000	(22.09)	21.392	
	No. 29	20.000	580.000	(22.12)	21.465	
	IP. 48	9.632	589.632	(22.15)	21.501	
	IP. 49	2.464	592.096	(22.16)	21.510	
	No. 30	7.904	600.000	(22.23)	21.578	i=-0.865% L=28.895m

農業水路等長寿命化・防災減災事業			
令和 8 年度			
工事名	戸田地先水路整備工事(その 6)		
工事箇所	山武市戸田地先		
図面種別	縦断図		
図面番号	3 - 1		
縮尺	図示	内容表示	No. 15 ~ No. 30
山武市産業振興部農政課			
課長		設計者氏名	








縦断図

縦 A1 1 : 100 A3 1 : 200
横 A1 1 : 500 A3 1 : 1000

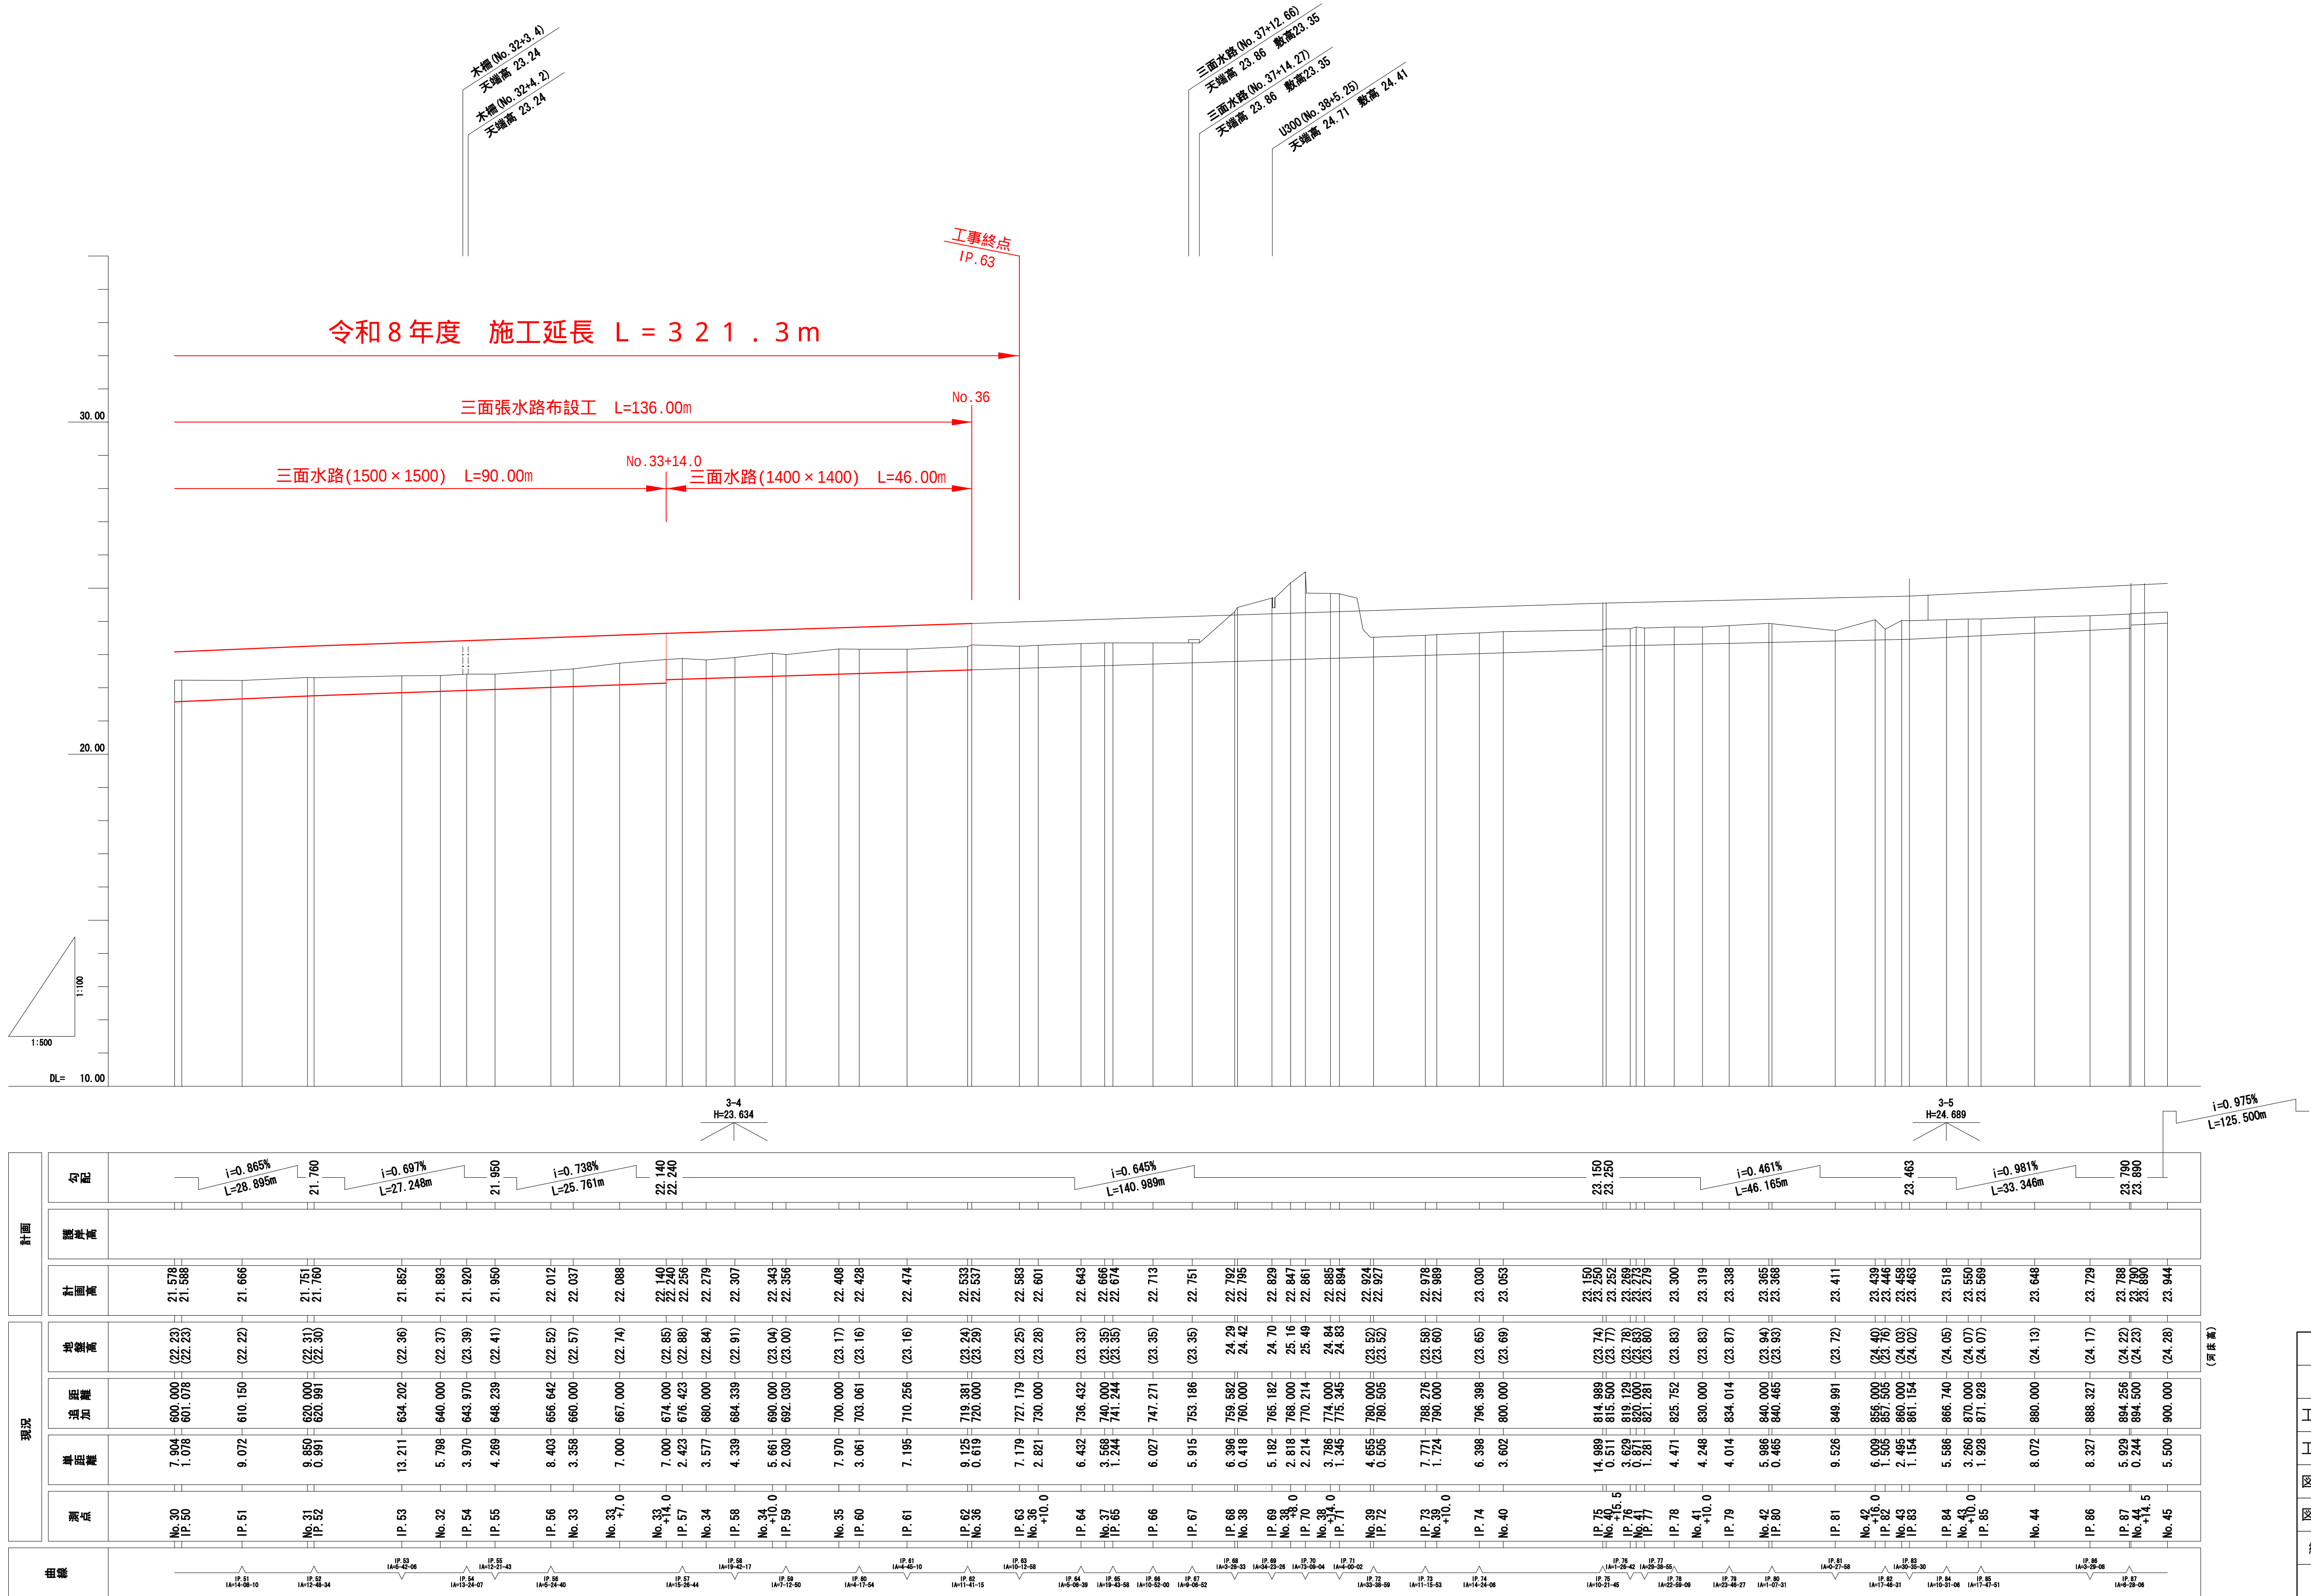


農業水路等長寿命化・防災減災事業			
令和8年度			
工事名	戸田地先水路整備工事(その6)		
工事箇所	山武市戸田地先		
図面種別	縦断図		
図面番号	3-2		
縮尺	図示	内容表示	No.30～No.45
山武市産業振興部農政課			
課長		設計者氏名	

横断図 A1 S=1:100
A3 S=1:200

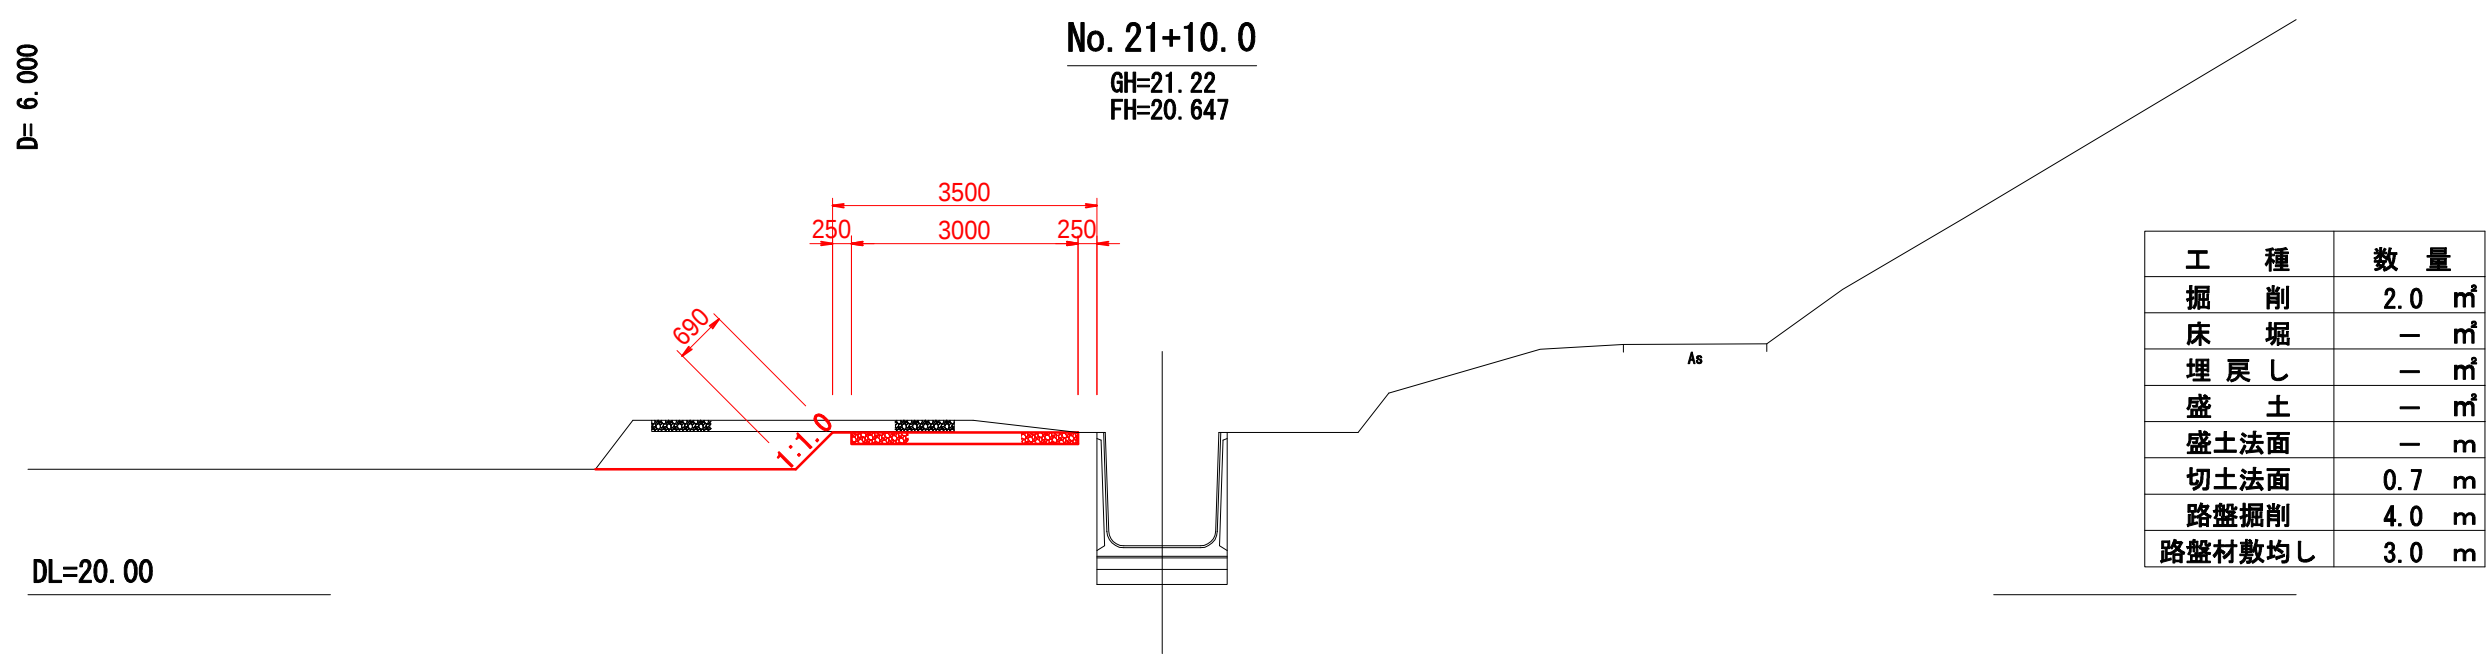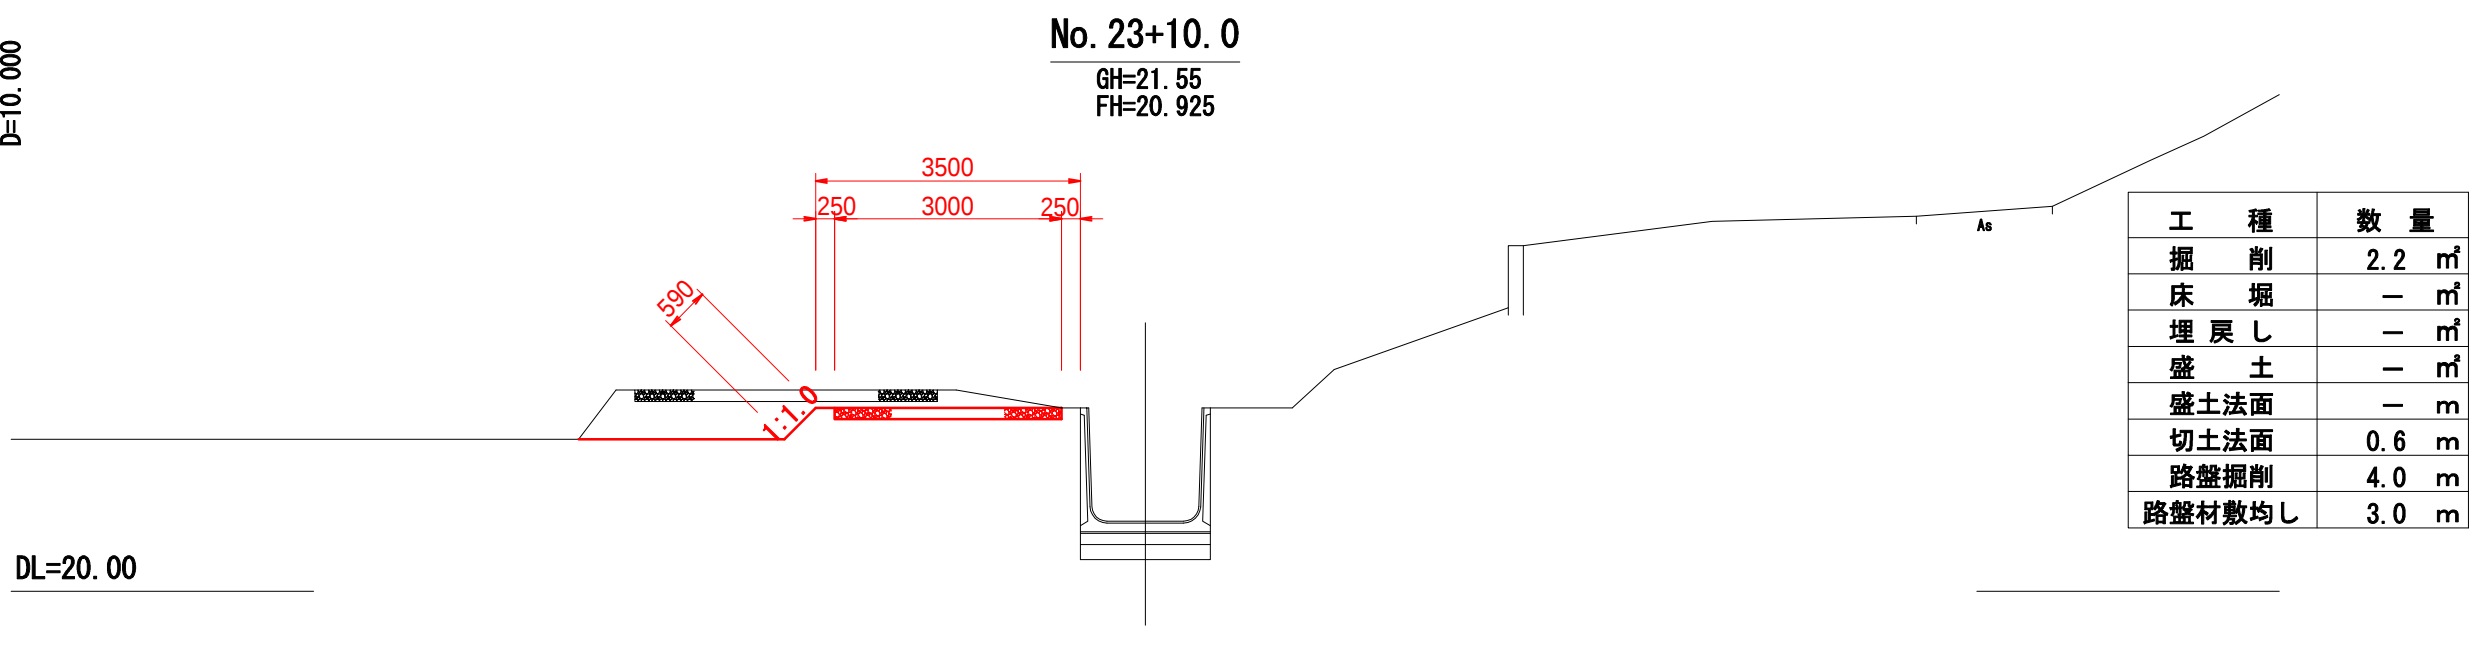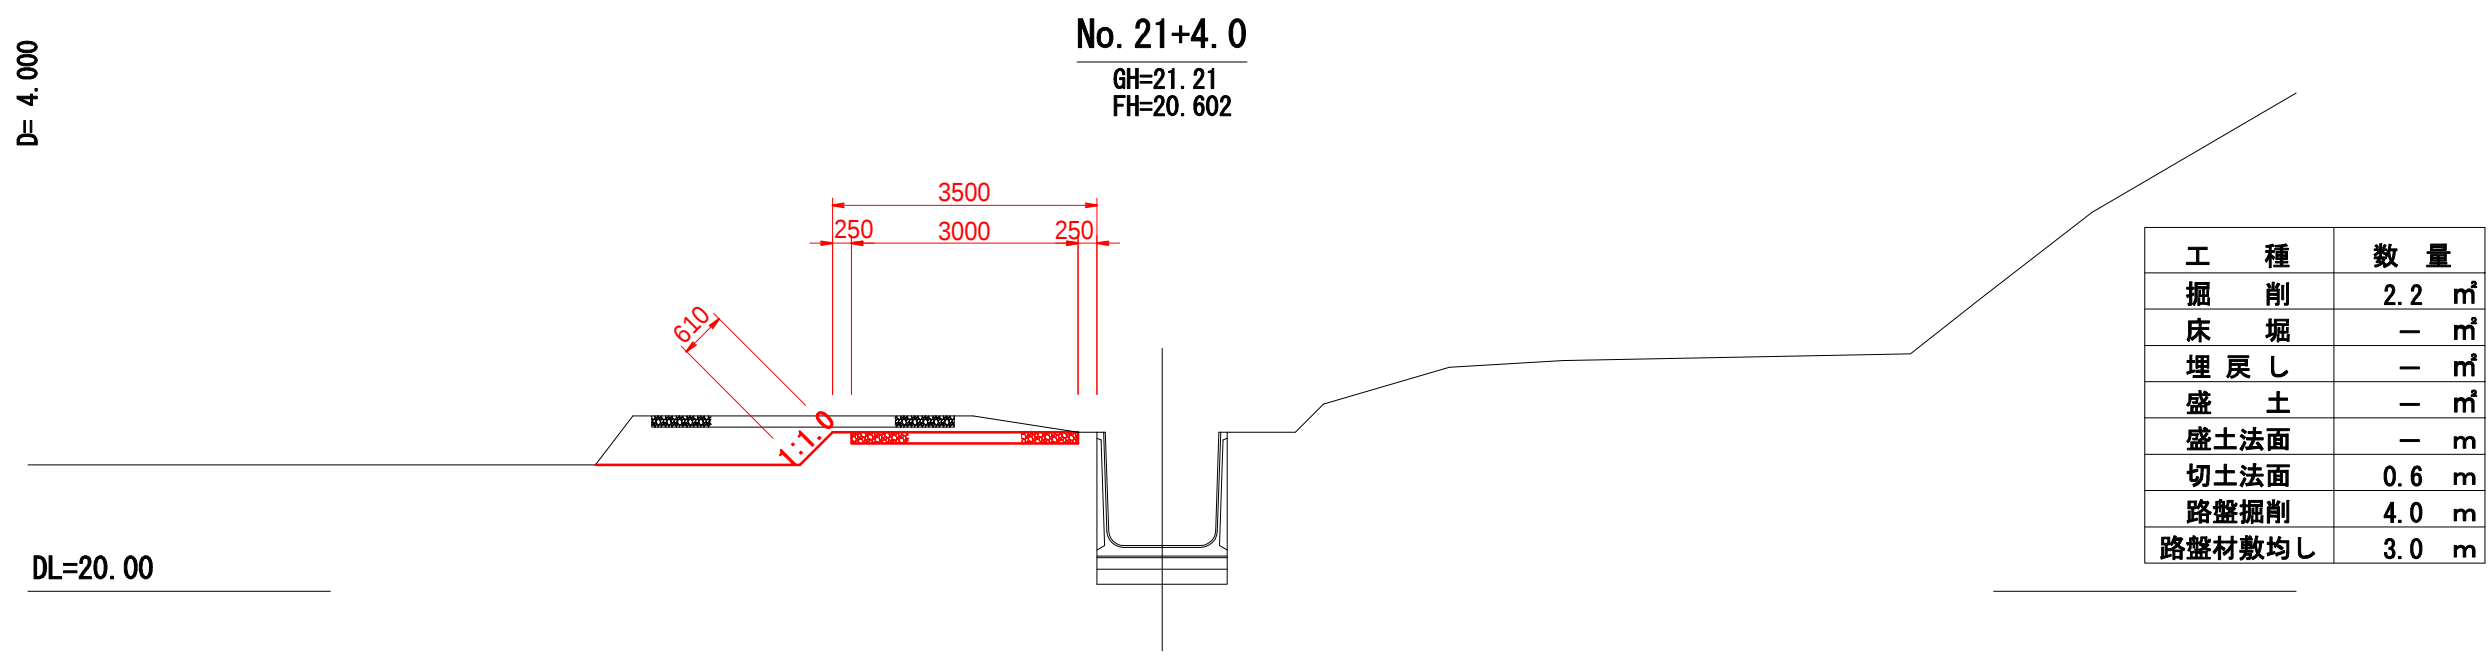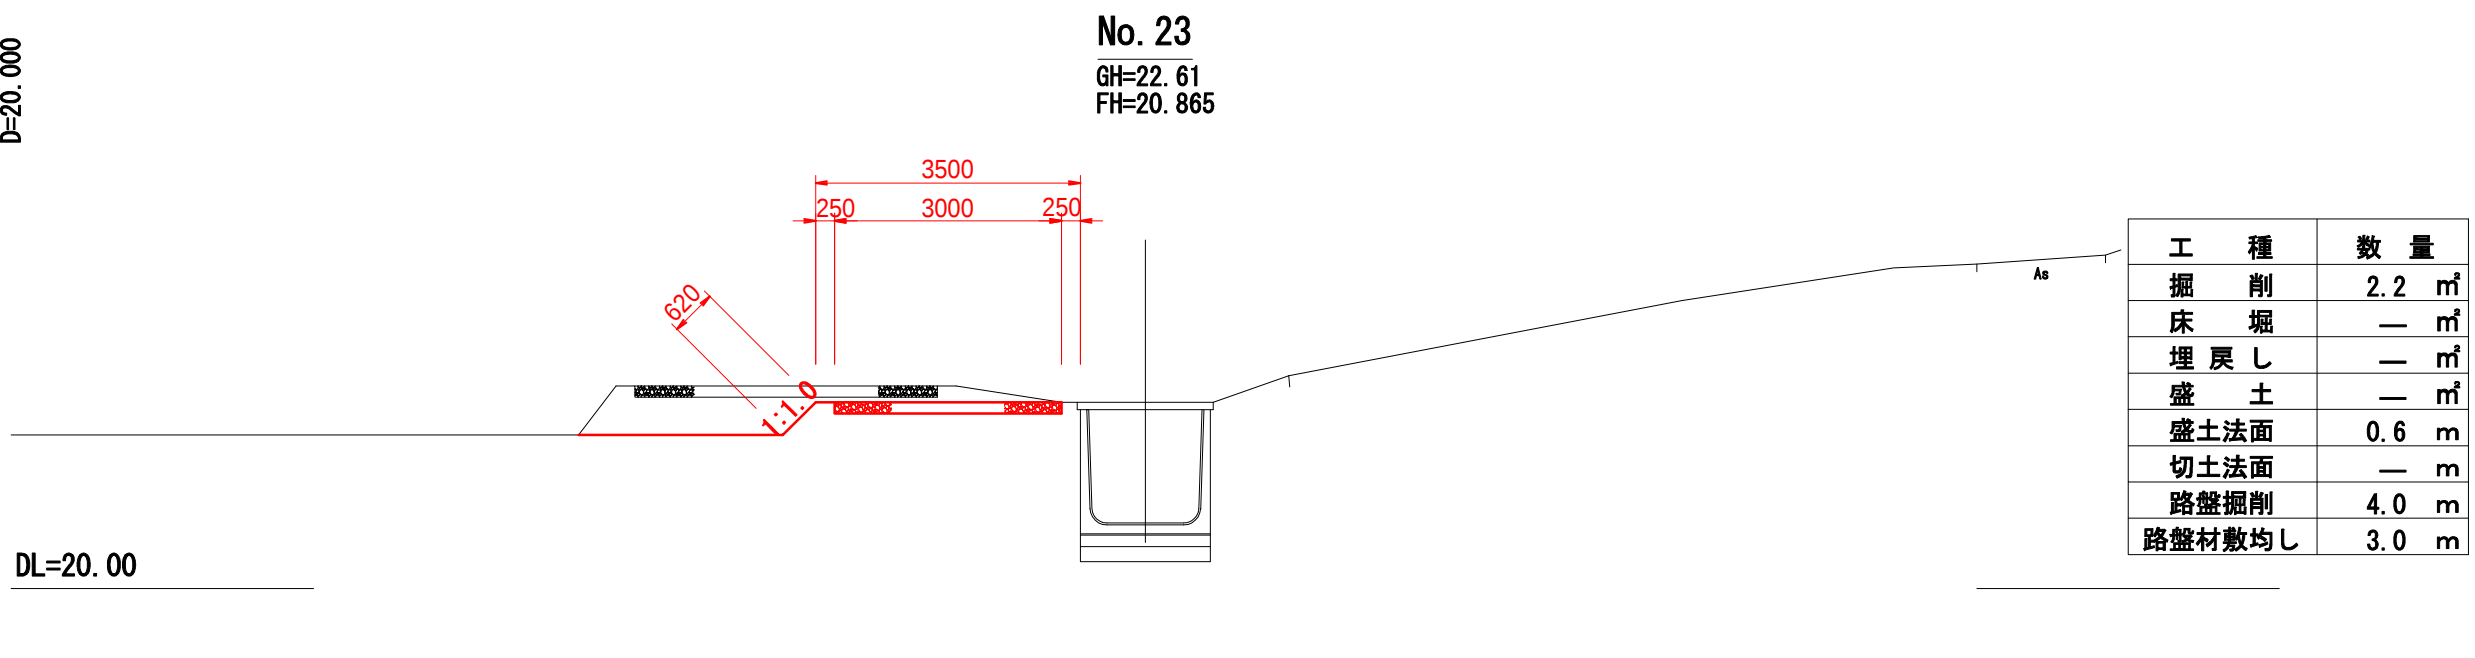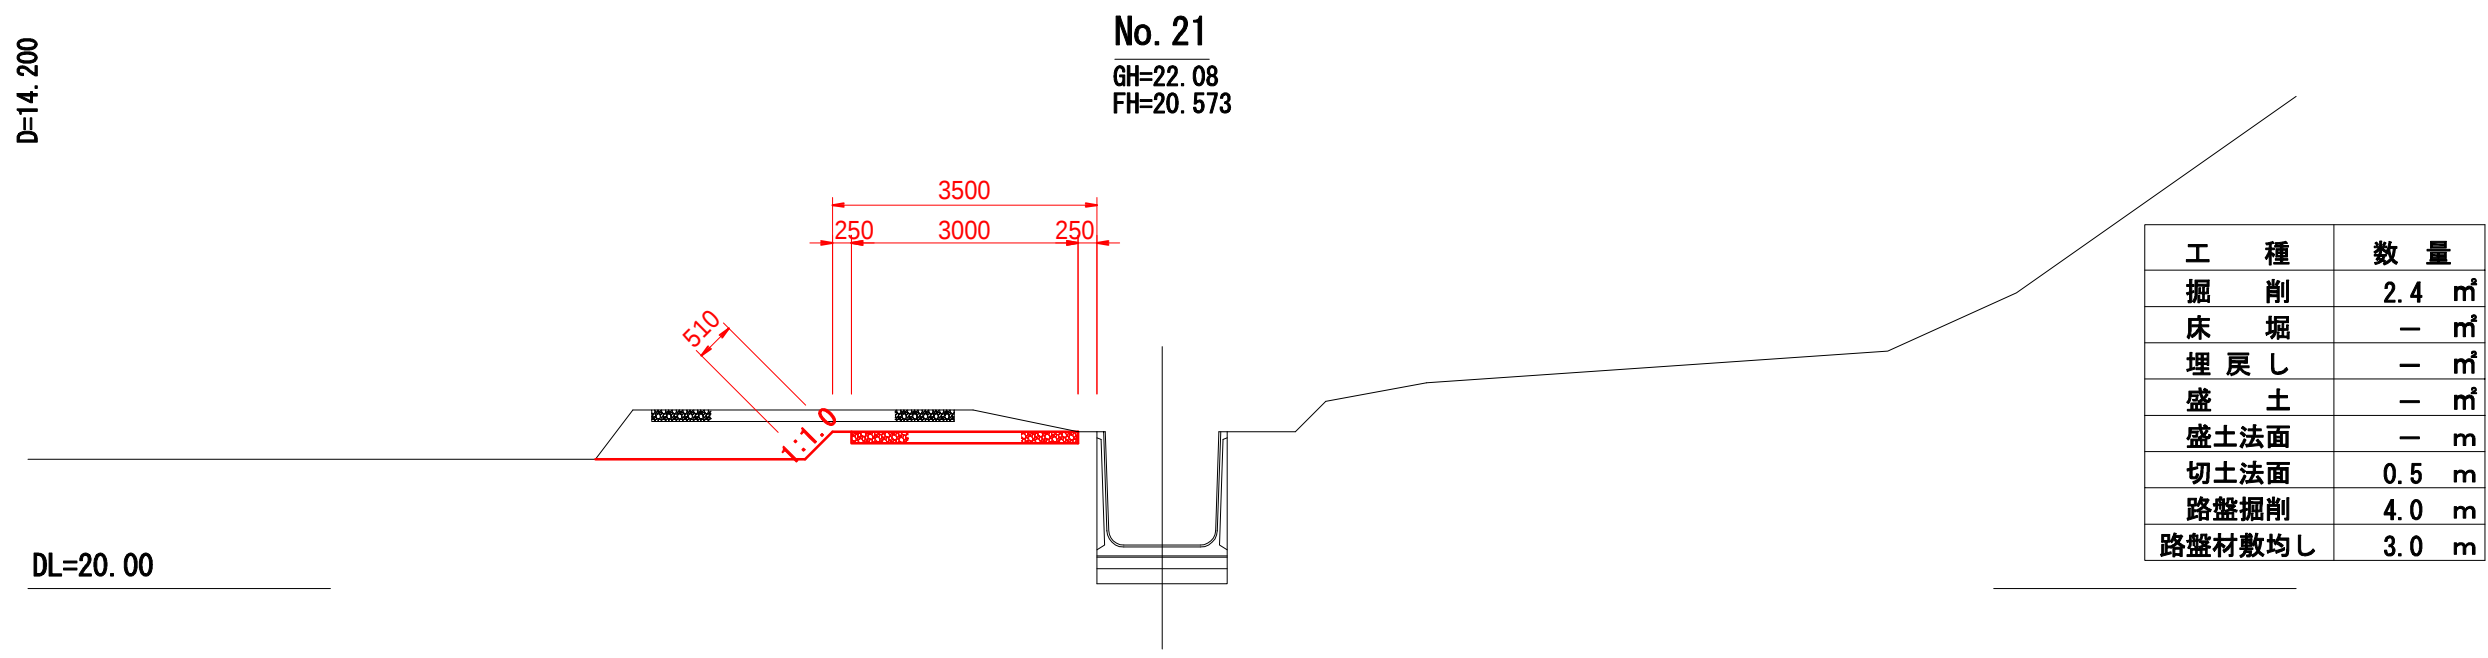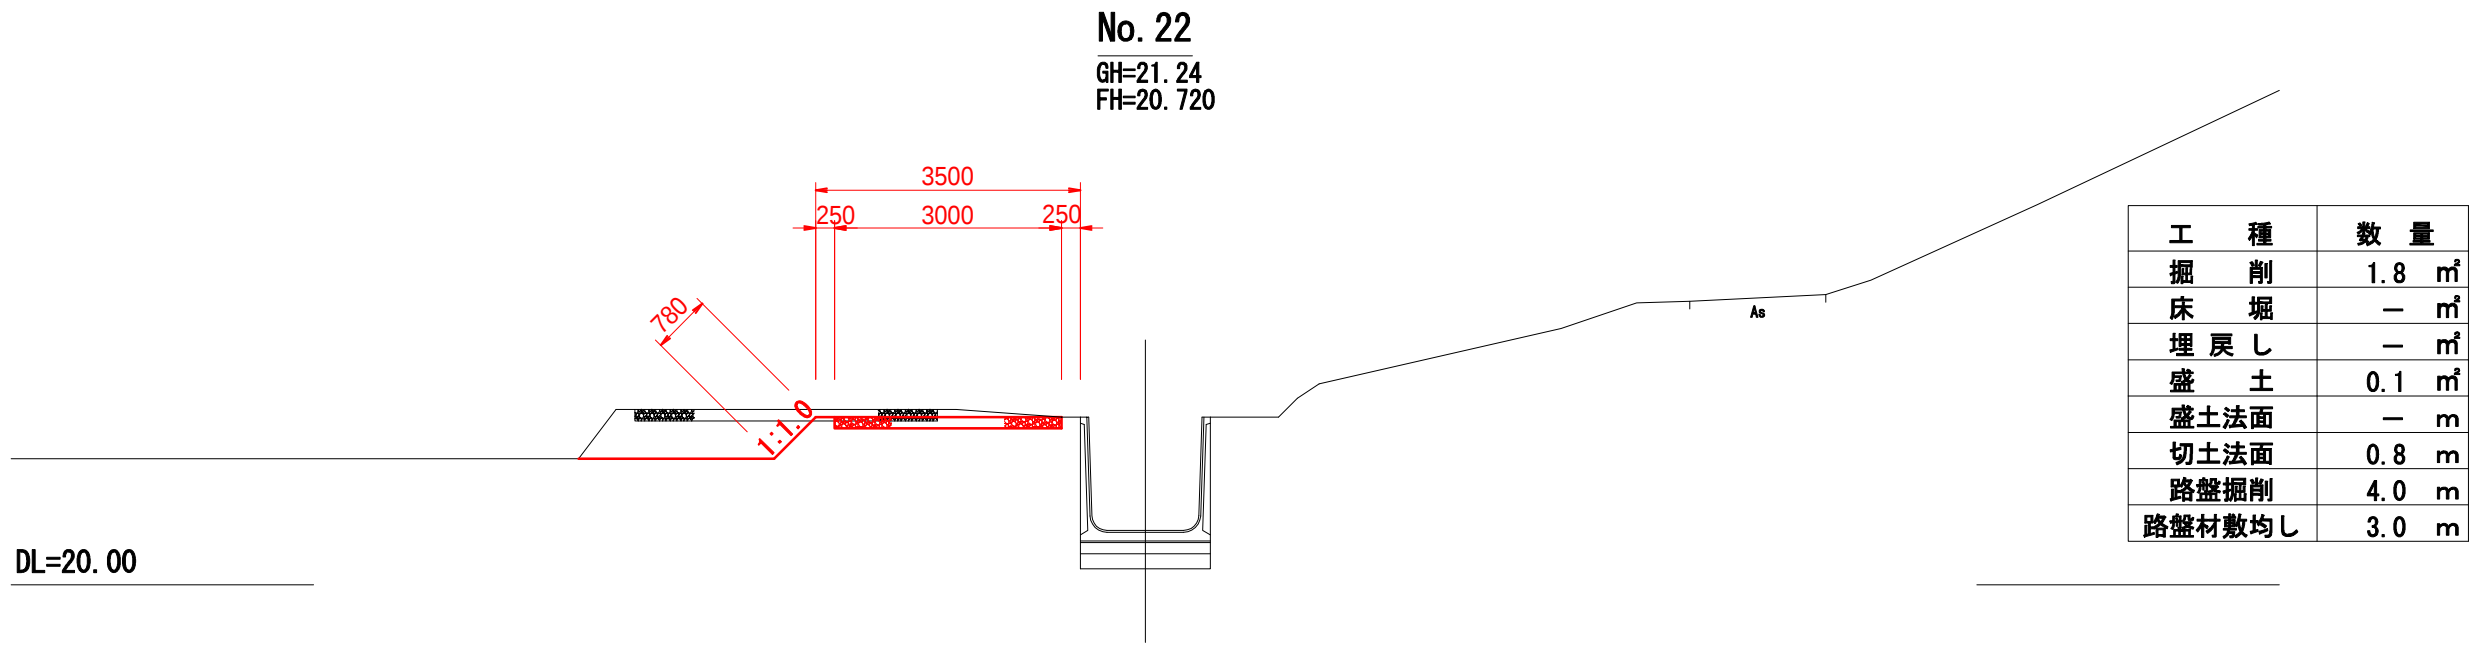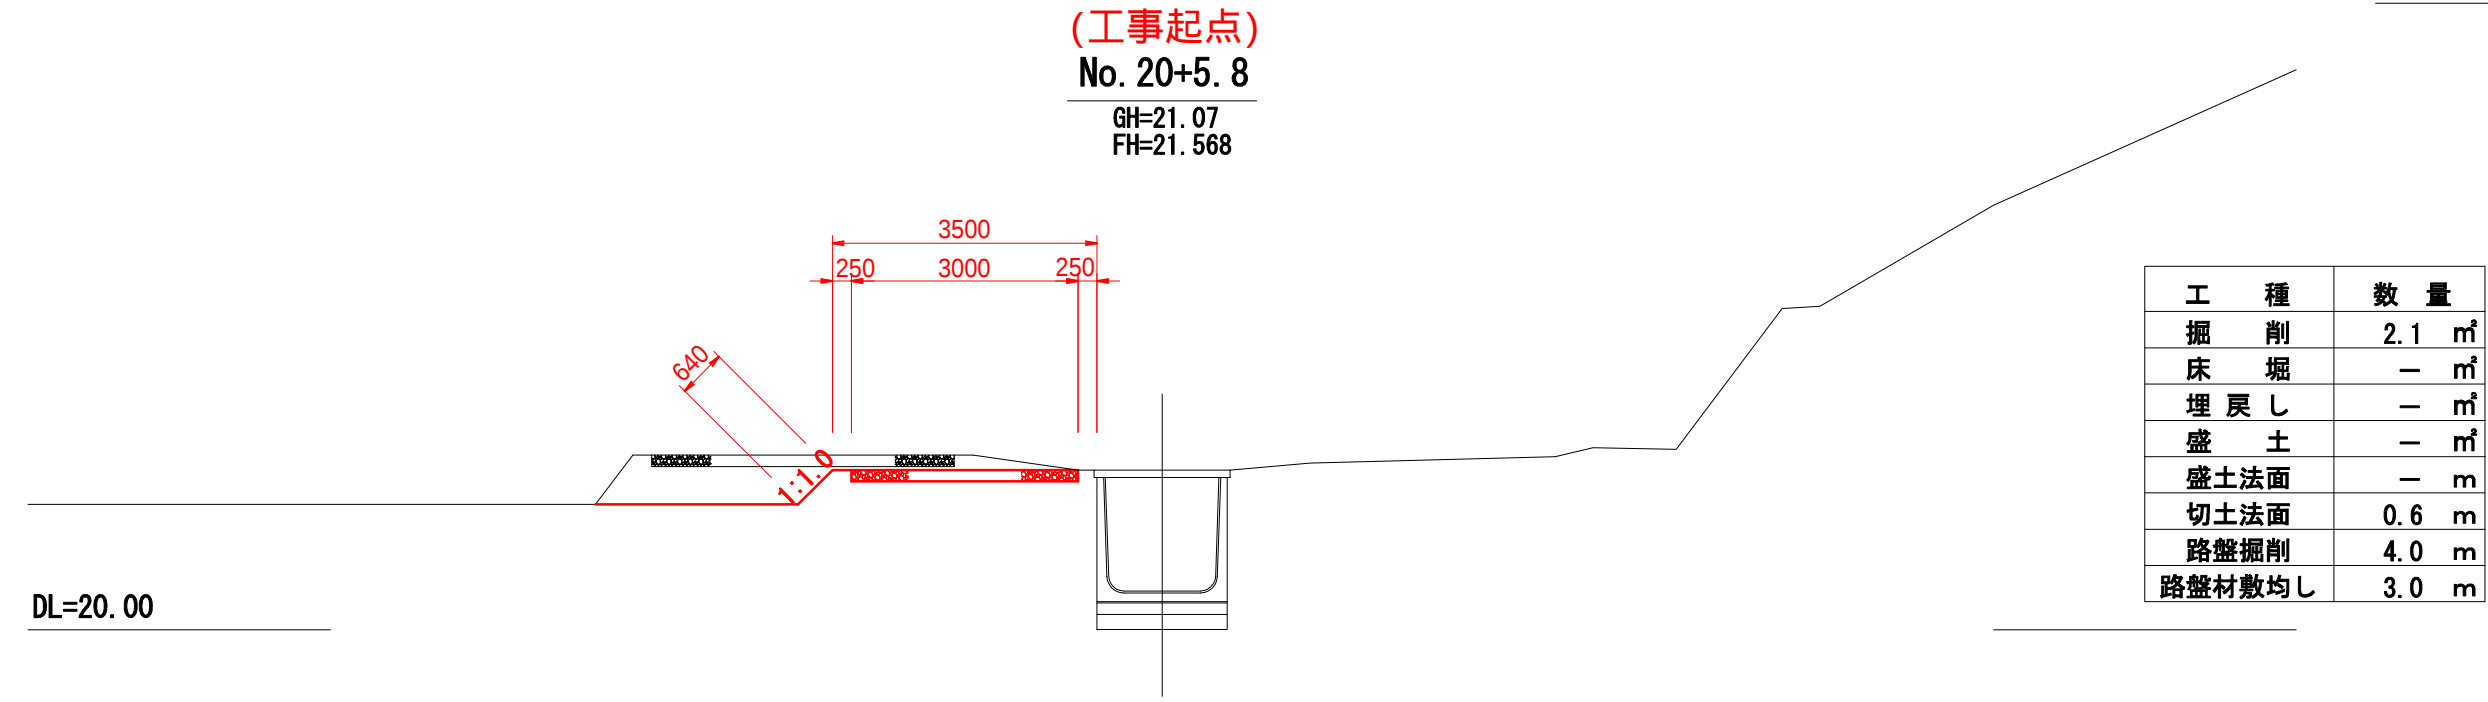

農業水路等長寿命化・防災減災事業			
令和 8 年度			
工事名	戸田地先水路整備工事(その6)		
工事箇所	山武市戸田地先		
図面種別	横断図		
図面番号	4 - 1		
縮尺	図示	内容表示	No.20+5.8～ No.23+10
山武市産業振興部農政課			
課長		設計者氏名	

A1 S=1:100
A3 S=1:200

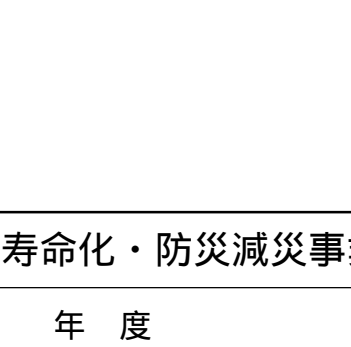

農業水路等長寿命化・防災減災事業			
令和		8 年度	
工事名	戸田地先水路整備工事(その6)		
工事箇所	山武市戸田地先		
図面種別	横断図		
図面番号	4 - 2		
縮尺	図示	内容表示	No. 24 ~ No. 27
山武市産業振興部農政課			
課長		設計者氏名	

A1 S=1:100
A3 S=1:200



農業水路等長寿命化・防災減災事業			
令和 8 年 度			
工 事 名	戸田地先水路整備工事(その6)		
工事箇所	山武市戸田地先		
図面種別	横 断 図		
図面番号	4 - 3		
縮 尺	図 示	内容表示	No. 27+10.0 ～P. 54
山武市産業振興部農政課			
課 長		設計者氏名	

A1 S=1:100
A3 S=1:200





農業水路等長寿命化・防災減災事業			
令和 8 年 度			
工 事 名	戸田地先水路整備工事(その6)		
工事箇所	山武市戸田地先		
図面種別	横 断 図		
図面番号	4 - 4		
縮 尺	図 示	内容表示	IP.55 ~ No.35
山武市産業振興部農政課			
課 長	設計者氏名		

A1 S=1:100
A3 S=1:200



No. 36

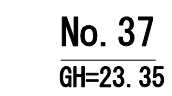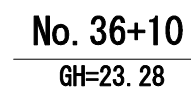

農業水路等長寿命化・防災減災事業			
令和 8 年 度			
工 事 名	戸田地先水路整備工事(その 6)		
工事箇所	山武市戸田地先		
図面種別	横 断 図		
図面番号	4 - 5		
縮 尺	図 示	内容表示	IP.60～No.37
山武市産業振興部農政課			
課 長	設計者氏名		


標準横断図

A1 S=1 : 50
A3 S=1 : 100

一般部

No. 26


GH=21.82
FH=21.225

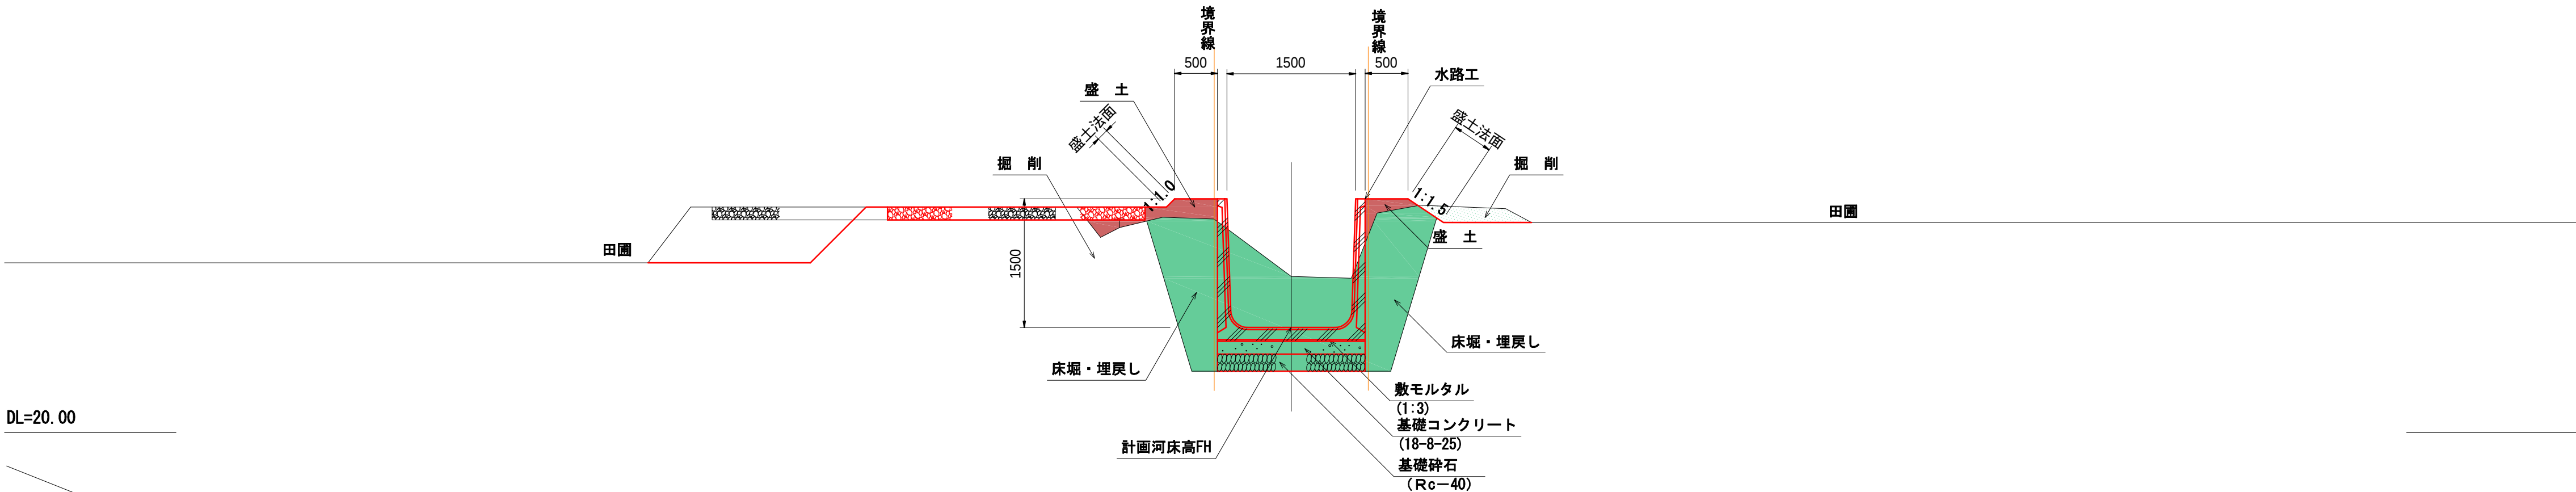

斜面切土部


No. 53

GH=25.68
FH=25.564

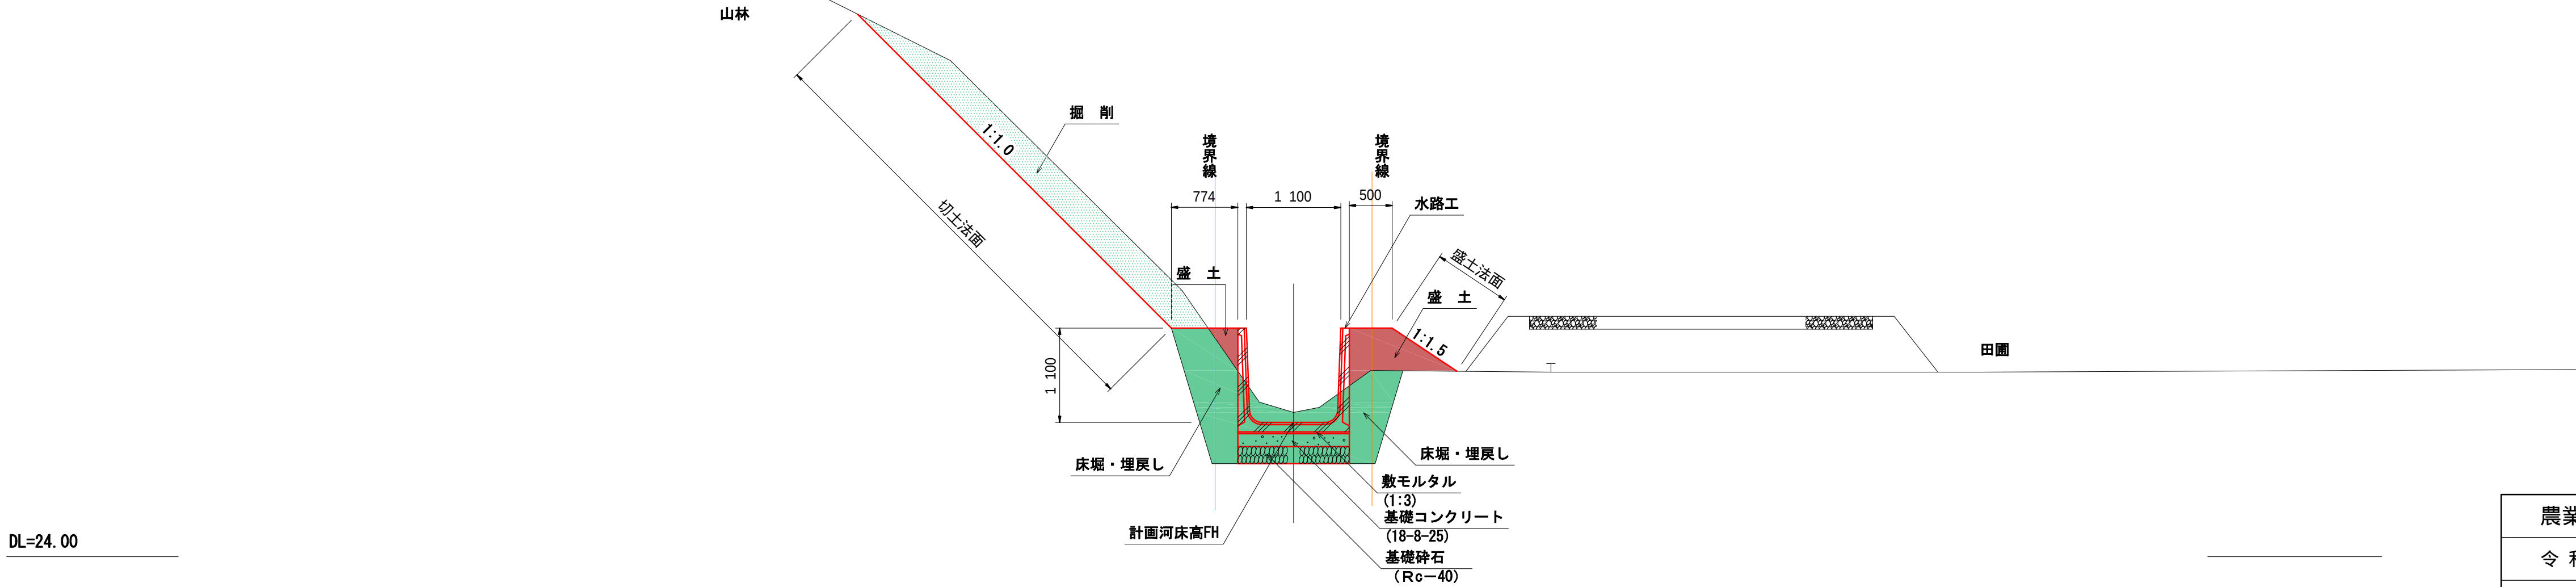

農業水路等長寿命化・防災減災事業			
令和 8 年度			
工事名	戸田地先水路整備工事(その6)		
工事箇所	山武市戸田地先		
図面種別	標準横断図		
図面番号	5		
縮尺	図示	内容表示	No.26 No.53
山武市産業振興部農政課			
課長		設計者氏名	


構 造 図

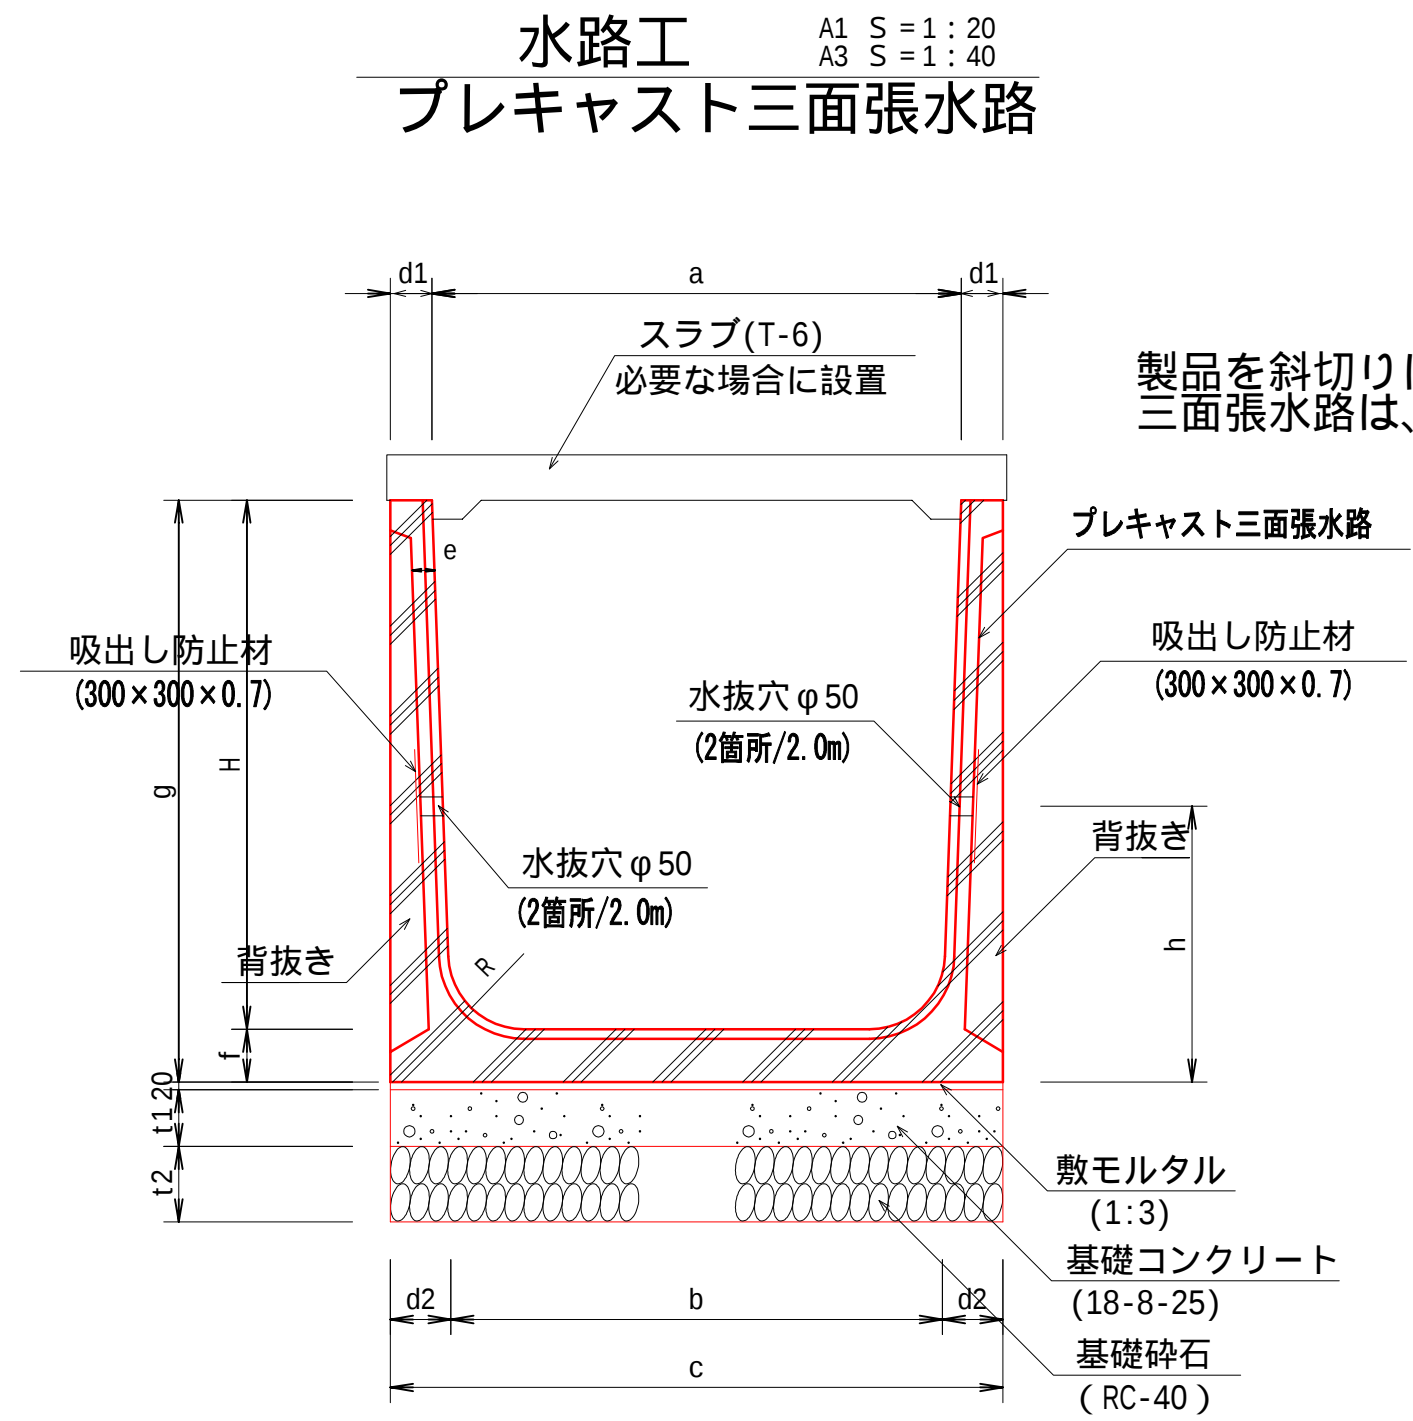

製品を斜切りにする場合やスラブを設置する場合、三面張水路は、背抜きのない全断面の製品を採用する。

寸 法 表

H	寸法単位 (mm)													参考重量 (kg)
	a	b	c	d1	d2	e	f	g	h(g/3)	t1	t2	R		
900	900	850	1080	90	115	60	85	985	330	100	150	100		1080
1000	1000	930	1180	90	125	60	100	1100	370	100	150	150		1300
1100	1100	1020	1300	100	140	60	110	1210	400	150	200	150		1530
1200	1200	1120	1400	100	140	60	110	1310	440	150	200	150		1670
1300	1300	1200	1520	110	160	60	140	1440	480	150	200	200		2150
1400	1400	1300	1620	110	160	60	140	1540	510	150	200	200		2300
1500	1500	1400	1720	110	160	60	140	1640	550	150	200	200		2440
1600	1500	1380	1740	120	180	60	170	1770	590	150	200	200		2860

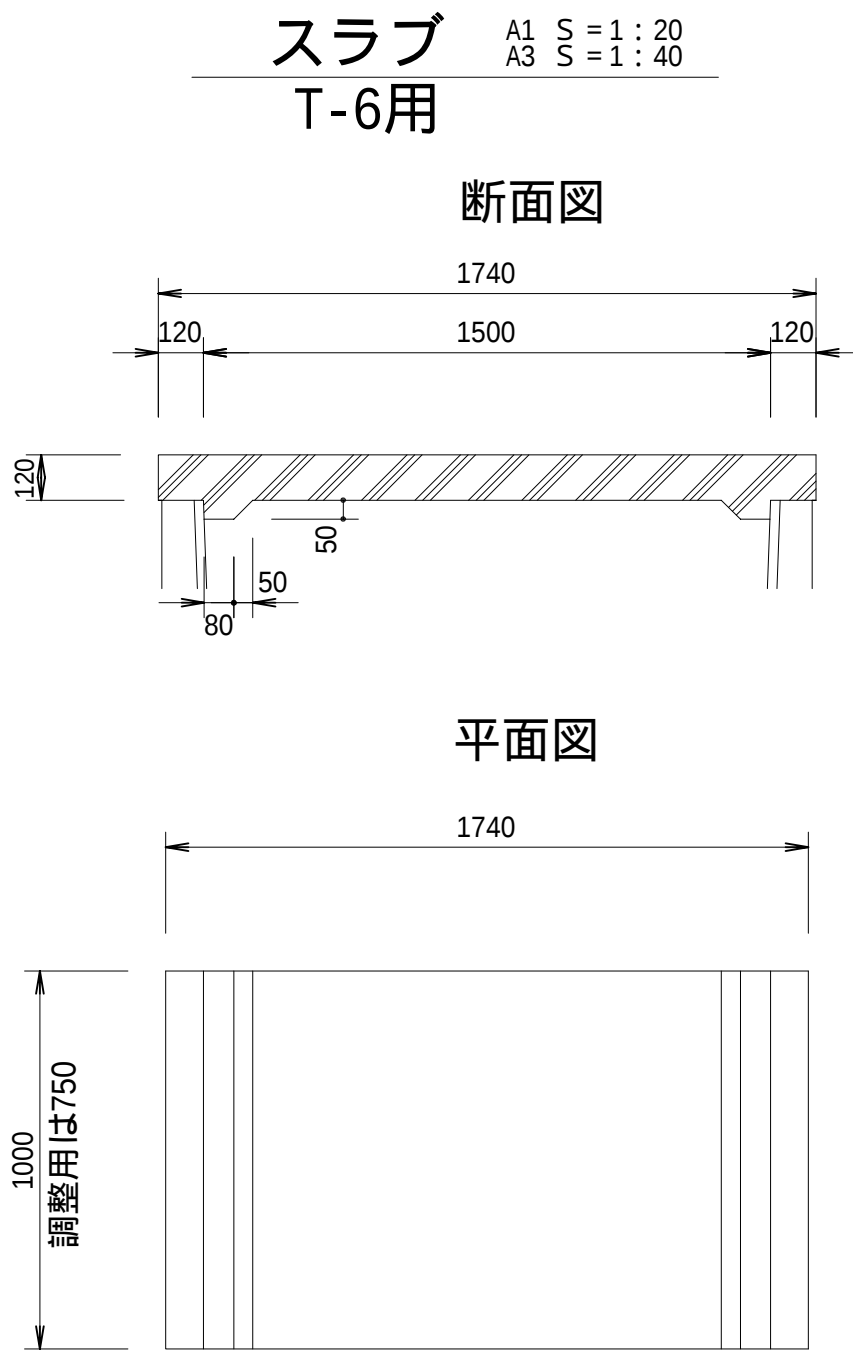

~~水路工(900×900)材料表~~

名 称	規格・寸法	単位	数 量	摘 要
水 路	900×900×2000	本	5.0	10.0/2.00
モルタル	1:3	m ³	0.22	1.08×0.02×10.0
コンクリート	18-8-25	m ³	1.08	1.08×0.10×10.0
型 枠	均し基礎コンクリート	m ²	2.0	0.10×10.0×2
基礎碎石	RC-40	m ²	10.8	1.08×10.0
吸出防止材	吸出し防止材 t=0.7mm 300×300	m ²	1.80	(10.0/2.00)×4×(0.30×0.30)

~~水路工(1200×1200)材料表~~

名 称	規格・寸法	単位	数 量	摘 要
水 路	1200×1200×2000	本	5.0	10.0/2.00
モルタル	1:3	m ³	0.28	1.40×0.02×10.0
コンクリート	18-8-25	m ³	2.10	1.40×0.15×10.0
型 枠	均し基礎コンクリート	m ²	3.0	0.15×10.0×2
基礎碎石	RC-40	m ²	14.0	1.40×10.0
吸出防止材	吸出し防止材 t=0.7mm 300×300	m ²	1.80	(10.0/2.00)×4×(0.30×0.30)

水路工(1500×1500)材料表

名 称	規格・寸法	単位	数 量	摘 要
水 路	1500×1500×2000	本	5.0	10.0/2.00
モルタル	1:3	m ³	0.34	1.72×0.02×10.0
コンクリート	18-8-25	m ³	2.58	1.72×0.15×10.0
型 枠	均し基礎コンクリート	m ²	3.0	0.15×10.0×2
基礎碎石	RC-40	m ²	17.2	1.72×10.0
吸出防止材	吸出し防止材 t=0.7mm 300×300	m ²	1.80	(10.0/2.00)×4×(0.30×0.30)

スラブ 材料表

名 称	規格・寸法	単位	数 量	摘 要
スラブ	1740×1000×120	枚	10.0	参考重量527Kg/枚

~~水路工(1000×1000)材料表~~

名 称	規格・寸法	単位	数 量	摘 要
水 路	1000×1000×2000	本	5.0	10.0/2.00
モルタル	1:3	m ³	0.24	1.18×0.02×10.0
コンクリート	18-8-25	m ³	1.18	1.18×0.10×10.0
型 枠	均し基礎コンクリート	m ²	2.0	0.10×10.0×2
基礎碎石	RC-40	m ²	11.8	1.18×10.0
吸出防止材	吸出し防止材 t=0.7mm 300×300	m ²	1.80	(10.0/2.00)×4×(0.30×0.30)

~~水路工(1300×1300)材料表~~

名 称	規格・寸法	単位	数 量	摘 要
水 路	1300×1300×2000	本	5.0	10.0/2.00
モルタル	1:3	m ³	0.30	1.52×0.02×10.0
コンクリート	18-8-25	m ³	2.28	1.52×0.15×10.0
型 枠	均し基礎コンクリート	m ²	3.0	0.15×10.0×2
基礎碎石	RC-40	m ²	15.2	1.52×10.0
吸出防止材	吸出し防止材 t=0.7mm 300×300	m ²	1.80	(10.0/2.00)×4×(0.30×0.30)

~~水路工(1600×1600)材料表~~

名 称	規格・寸法	単位	数 量	摘 要
水 路	1600×1600×2000	本	5.0	10.0/2.00
モルタル	1:3	m ³	0.35	1.74×0.02×10.0
コンクリート	18-8-25	m ³	2.61	1.74×0.15×10.0
型 枠	均し基礎コンクリート	m ²	3.0	0.15×10.0×2
基礎碎石	RC-40	m ²	17.4	1.74×10.0
吸出防止材	吸出し防止材 t=0.7mm 300×300	m ²	1.80	(10.0/2.00)×4×(0.30×0.30)

~~水路工(1100×1100)材料表~~


名 称	規格・寸法	単位	数 量	摘 要
水 路	1100×1100×2000	本	5.0	10.0/2.00
モルタル	1:3	m ³	0.26	1.30×0.02×10.0
コンクリート	18-8-25	m ³	1.95	1.30×0.15×10.0
型 枠	均し基礎コンクリート	m ²	3.0	0.15×10.0×2
基礎碎石	RC-40	m ²	13.0	1.30×10.0
吸出防止材	吸出し防止材 t=0.7mm 300×300	m ²	1.80	(10.0/2.00)×4×(0.30×0.30)

水路工(1400×1400)材料表


名 称	規格・寸法	単位	数 量	摘 要
水 路	1400×1400×2000	本	5.0	10.0/2.00
モルタル	1:3	m ³	0.32	1.62×0.02×10.0
コンクリート	18-8-25	m ³	2.43	1.62×0.15×10.0
型 枠	均し基礎コンクリート	m ²	3.0	0.15×10.0×2
基礎碎石	RC-40	m ²	16.2	1.62×10.0
吸出防止材	吸出し防止材 t=0.7mm 300×300	m ²	1.80	(10.0/2.00)×4×(0.30×0.30)

農業水路等長寿命化・防災減災事業			
令 和	8	年 度	
工 事 名	戸田地先水路整備工事(その6)		
工事箇所	山武市戸田地先		
図面種別	構 造 図		
図面番号	6 - 1		
縮 尺	図 示	内容表示	
山武市産業振興部農政課			
課 長		設計者氏名	


三面水路断面
(H1500 × B1500)
(H1400 × B1400)

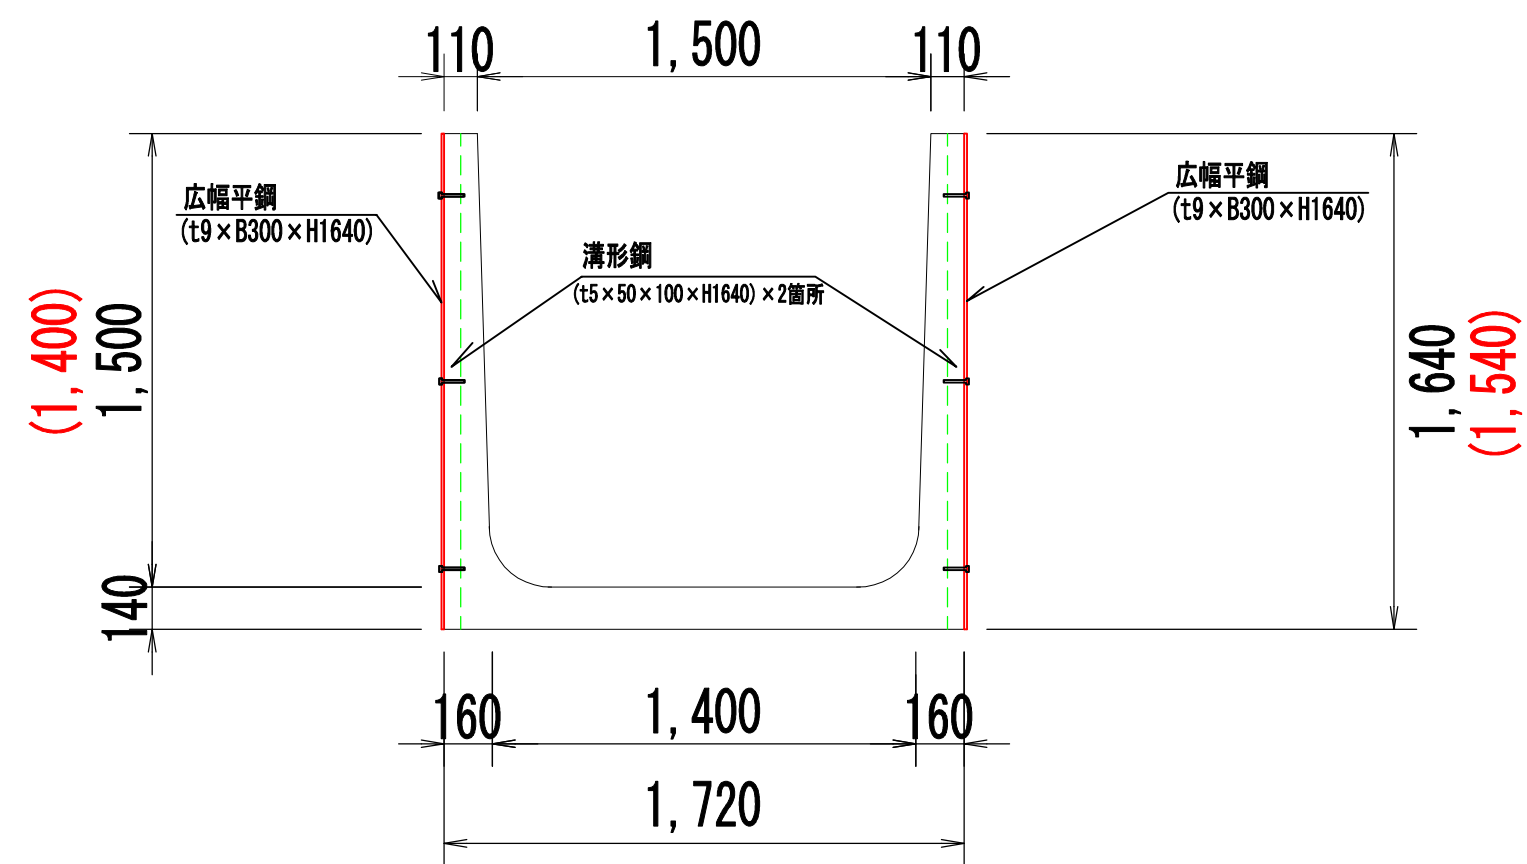


堰上げ側面図 詳細図
(H1500 (H1400))

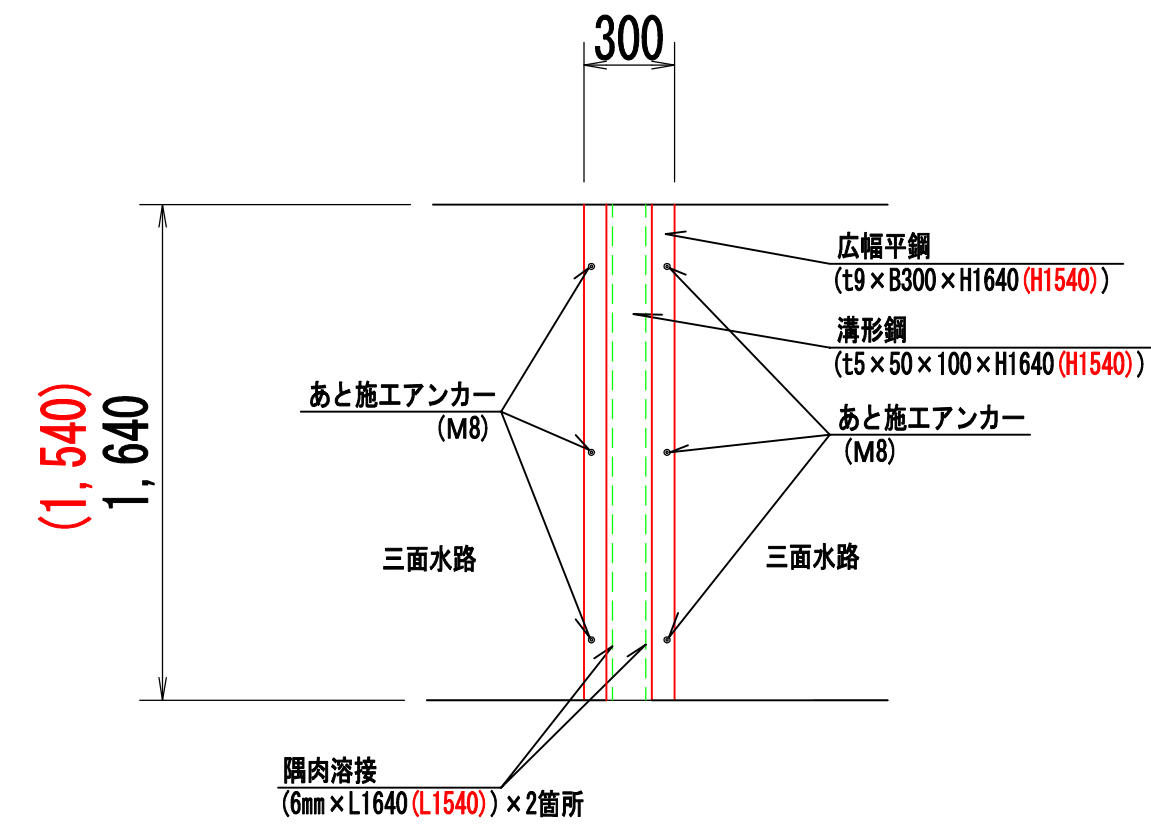

堰上げ箇所 断面図
(H1500 (H1400))

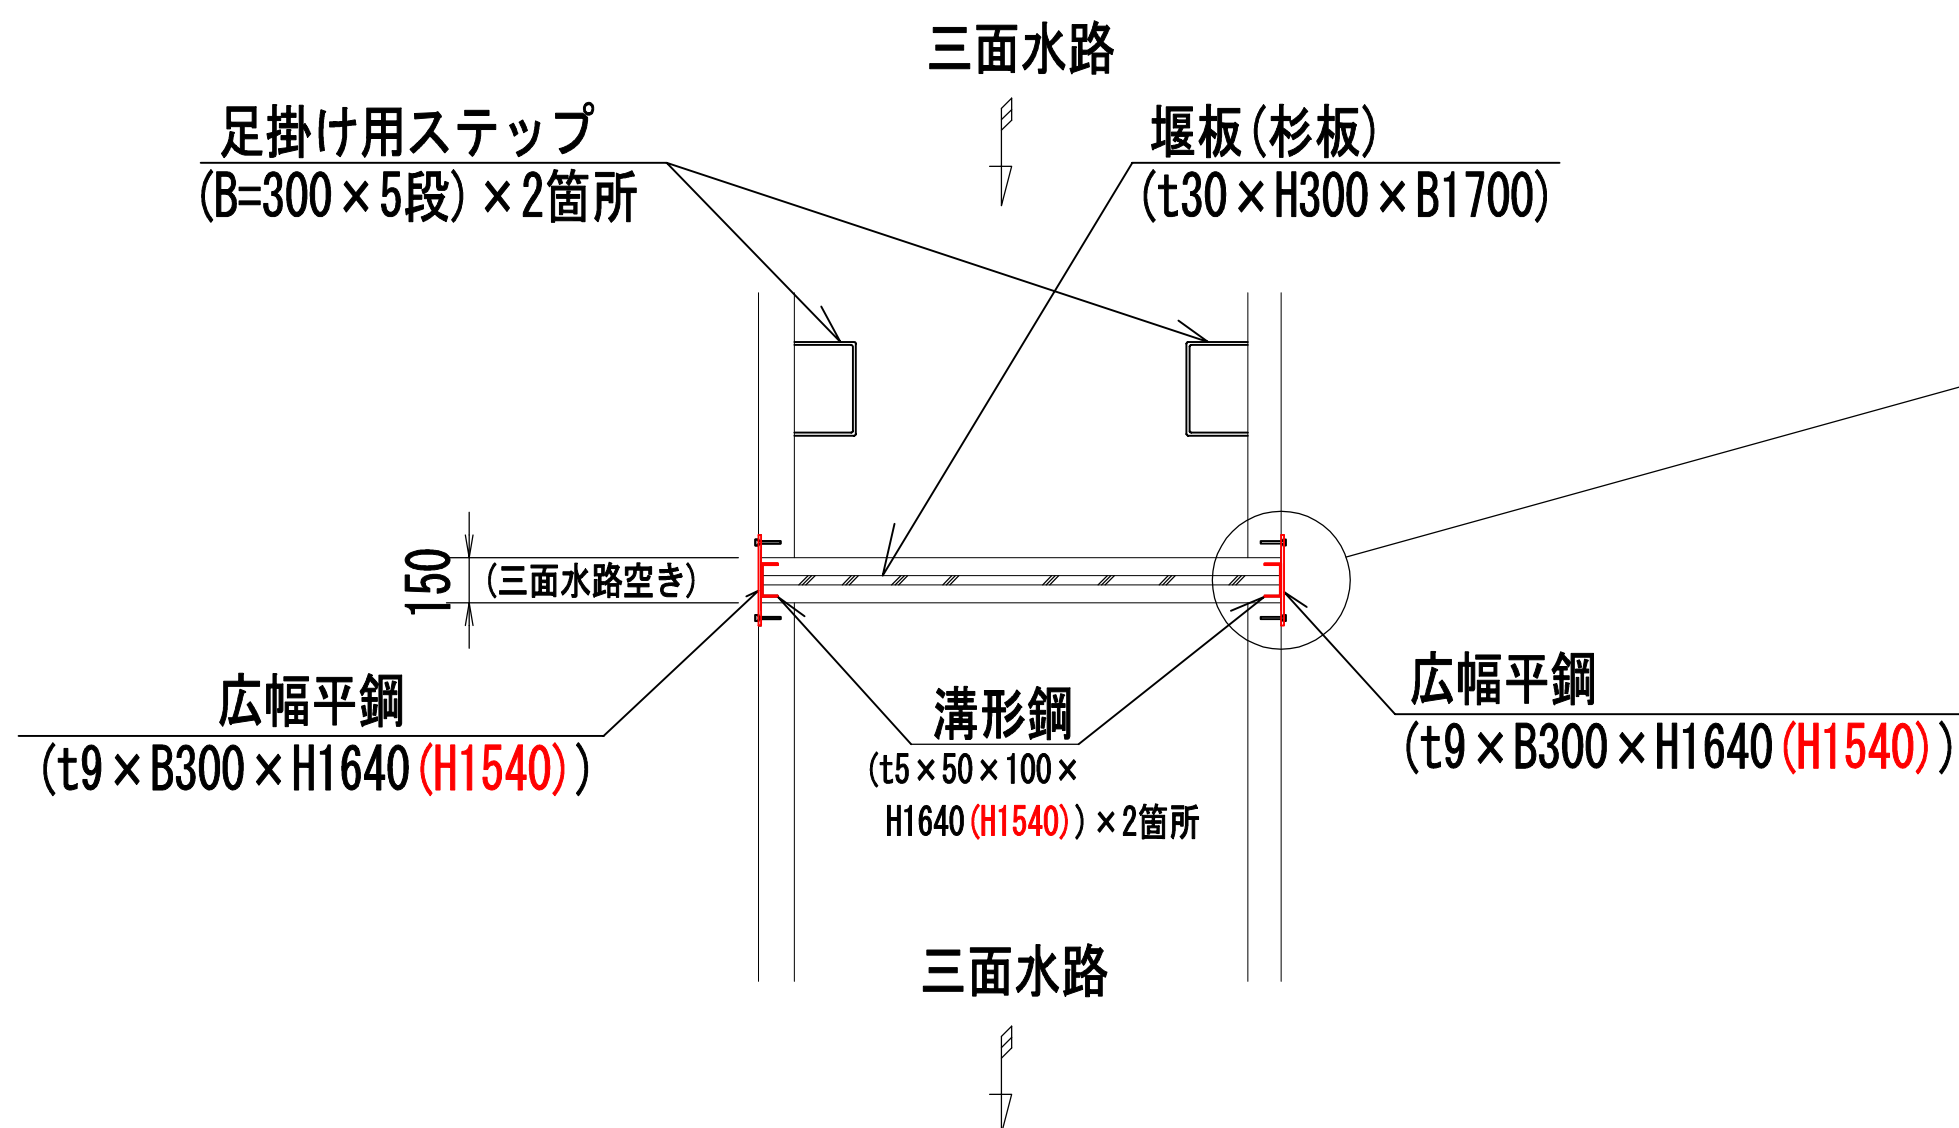


断面 詳細図
(H1500 (H1400))

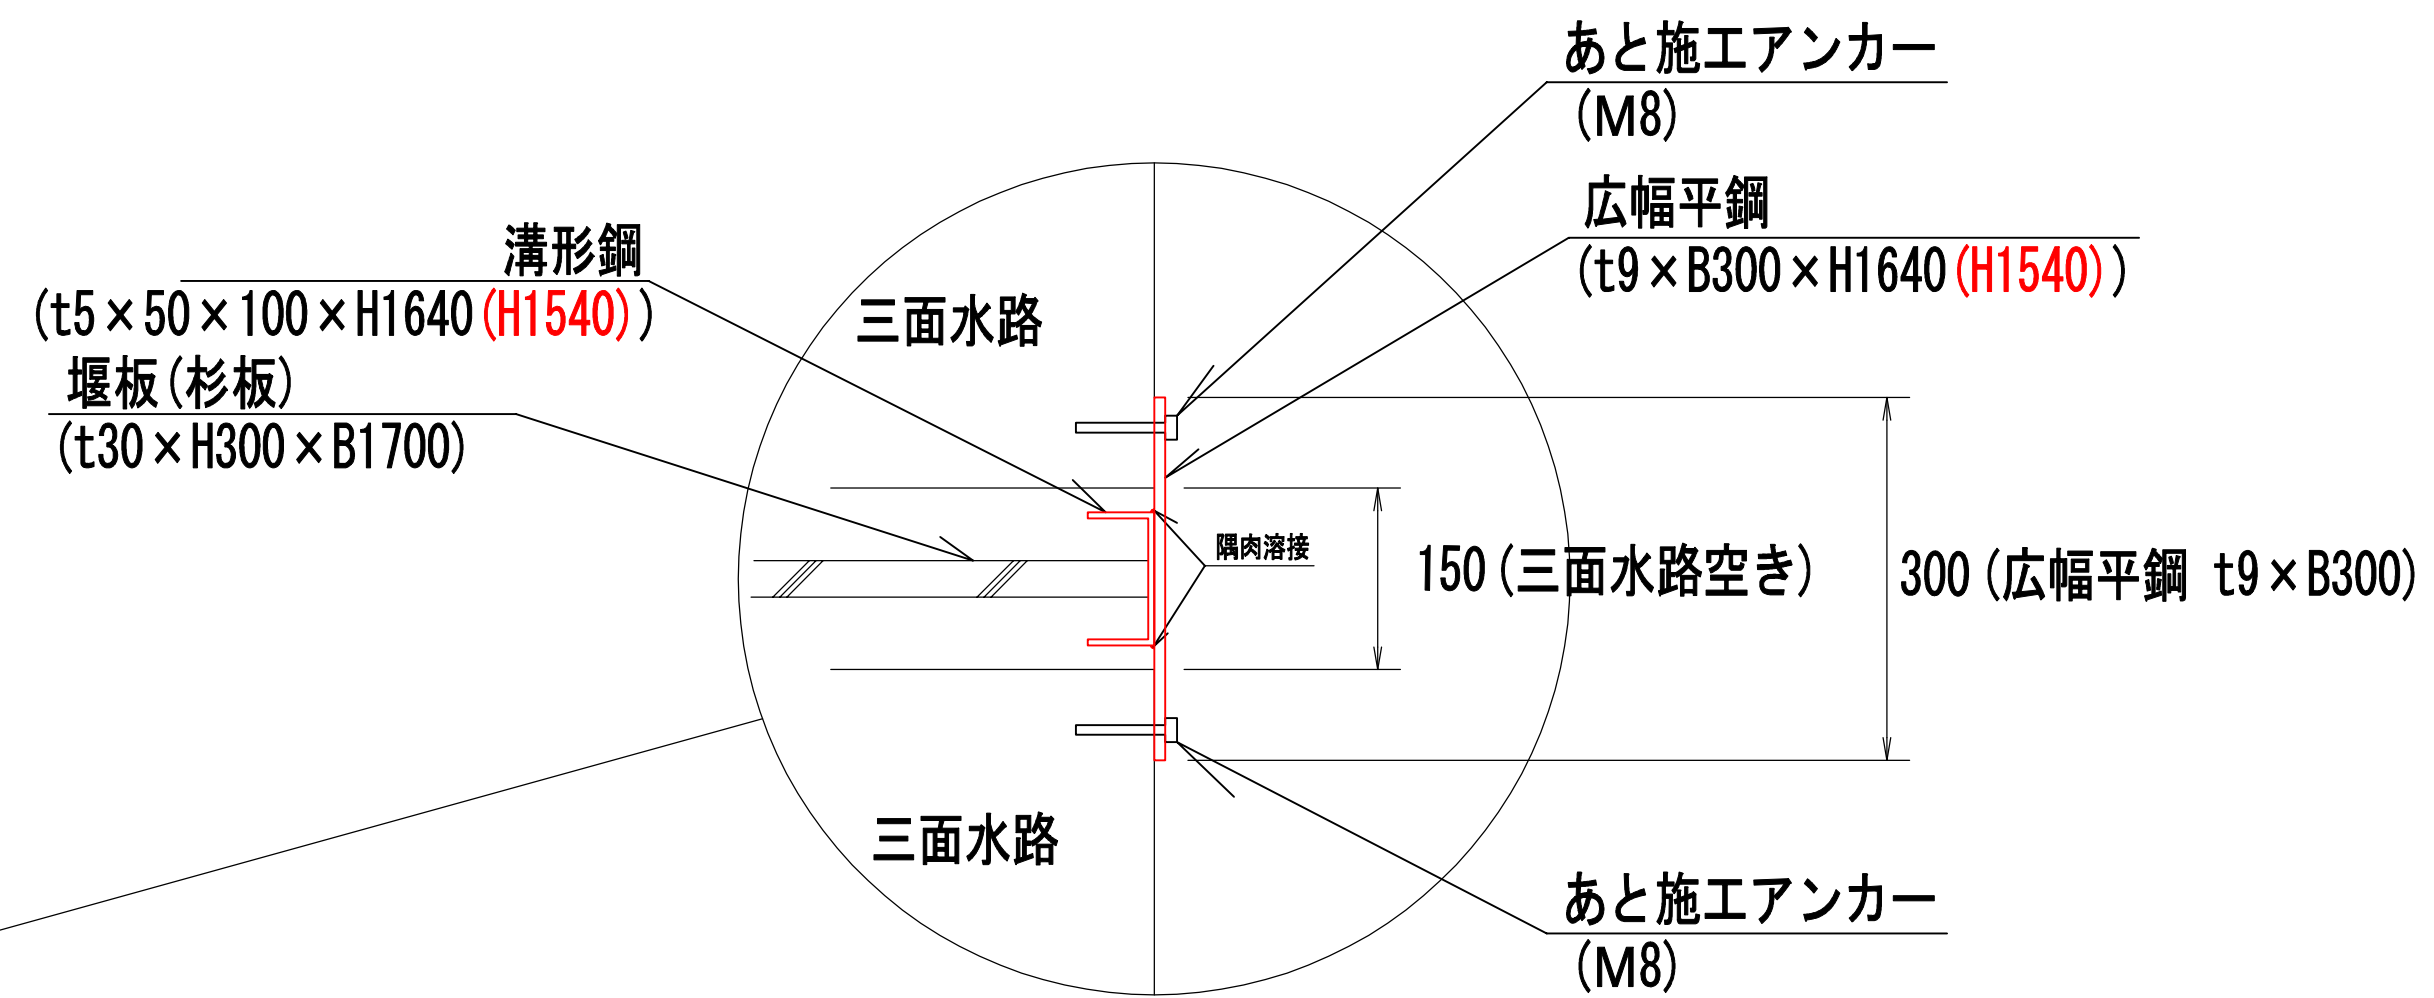

農業水路等長寿命化・防災減災事業			
令和 8 年 度			
工 事 名	戸田地先水路整備工事(その6)		
工事箇所	山武市戸田地先		
図面種別	構 造 図		
図面番号	6 - 2		
縮 尺		内容表示	
山武市産業振興部農政課			
課 長		設計者氏名	

撤去平面図



A1 S=1:500
A3 S=1:1000

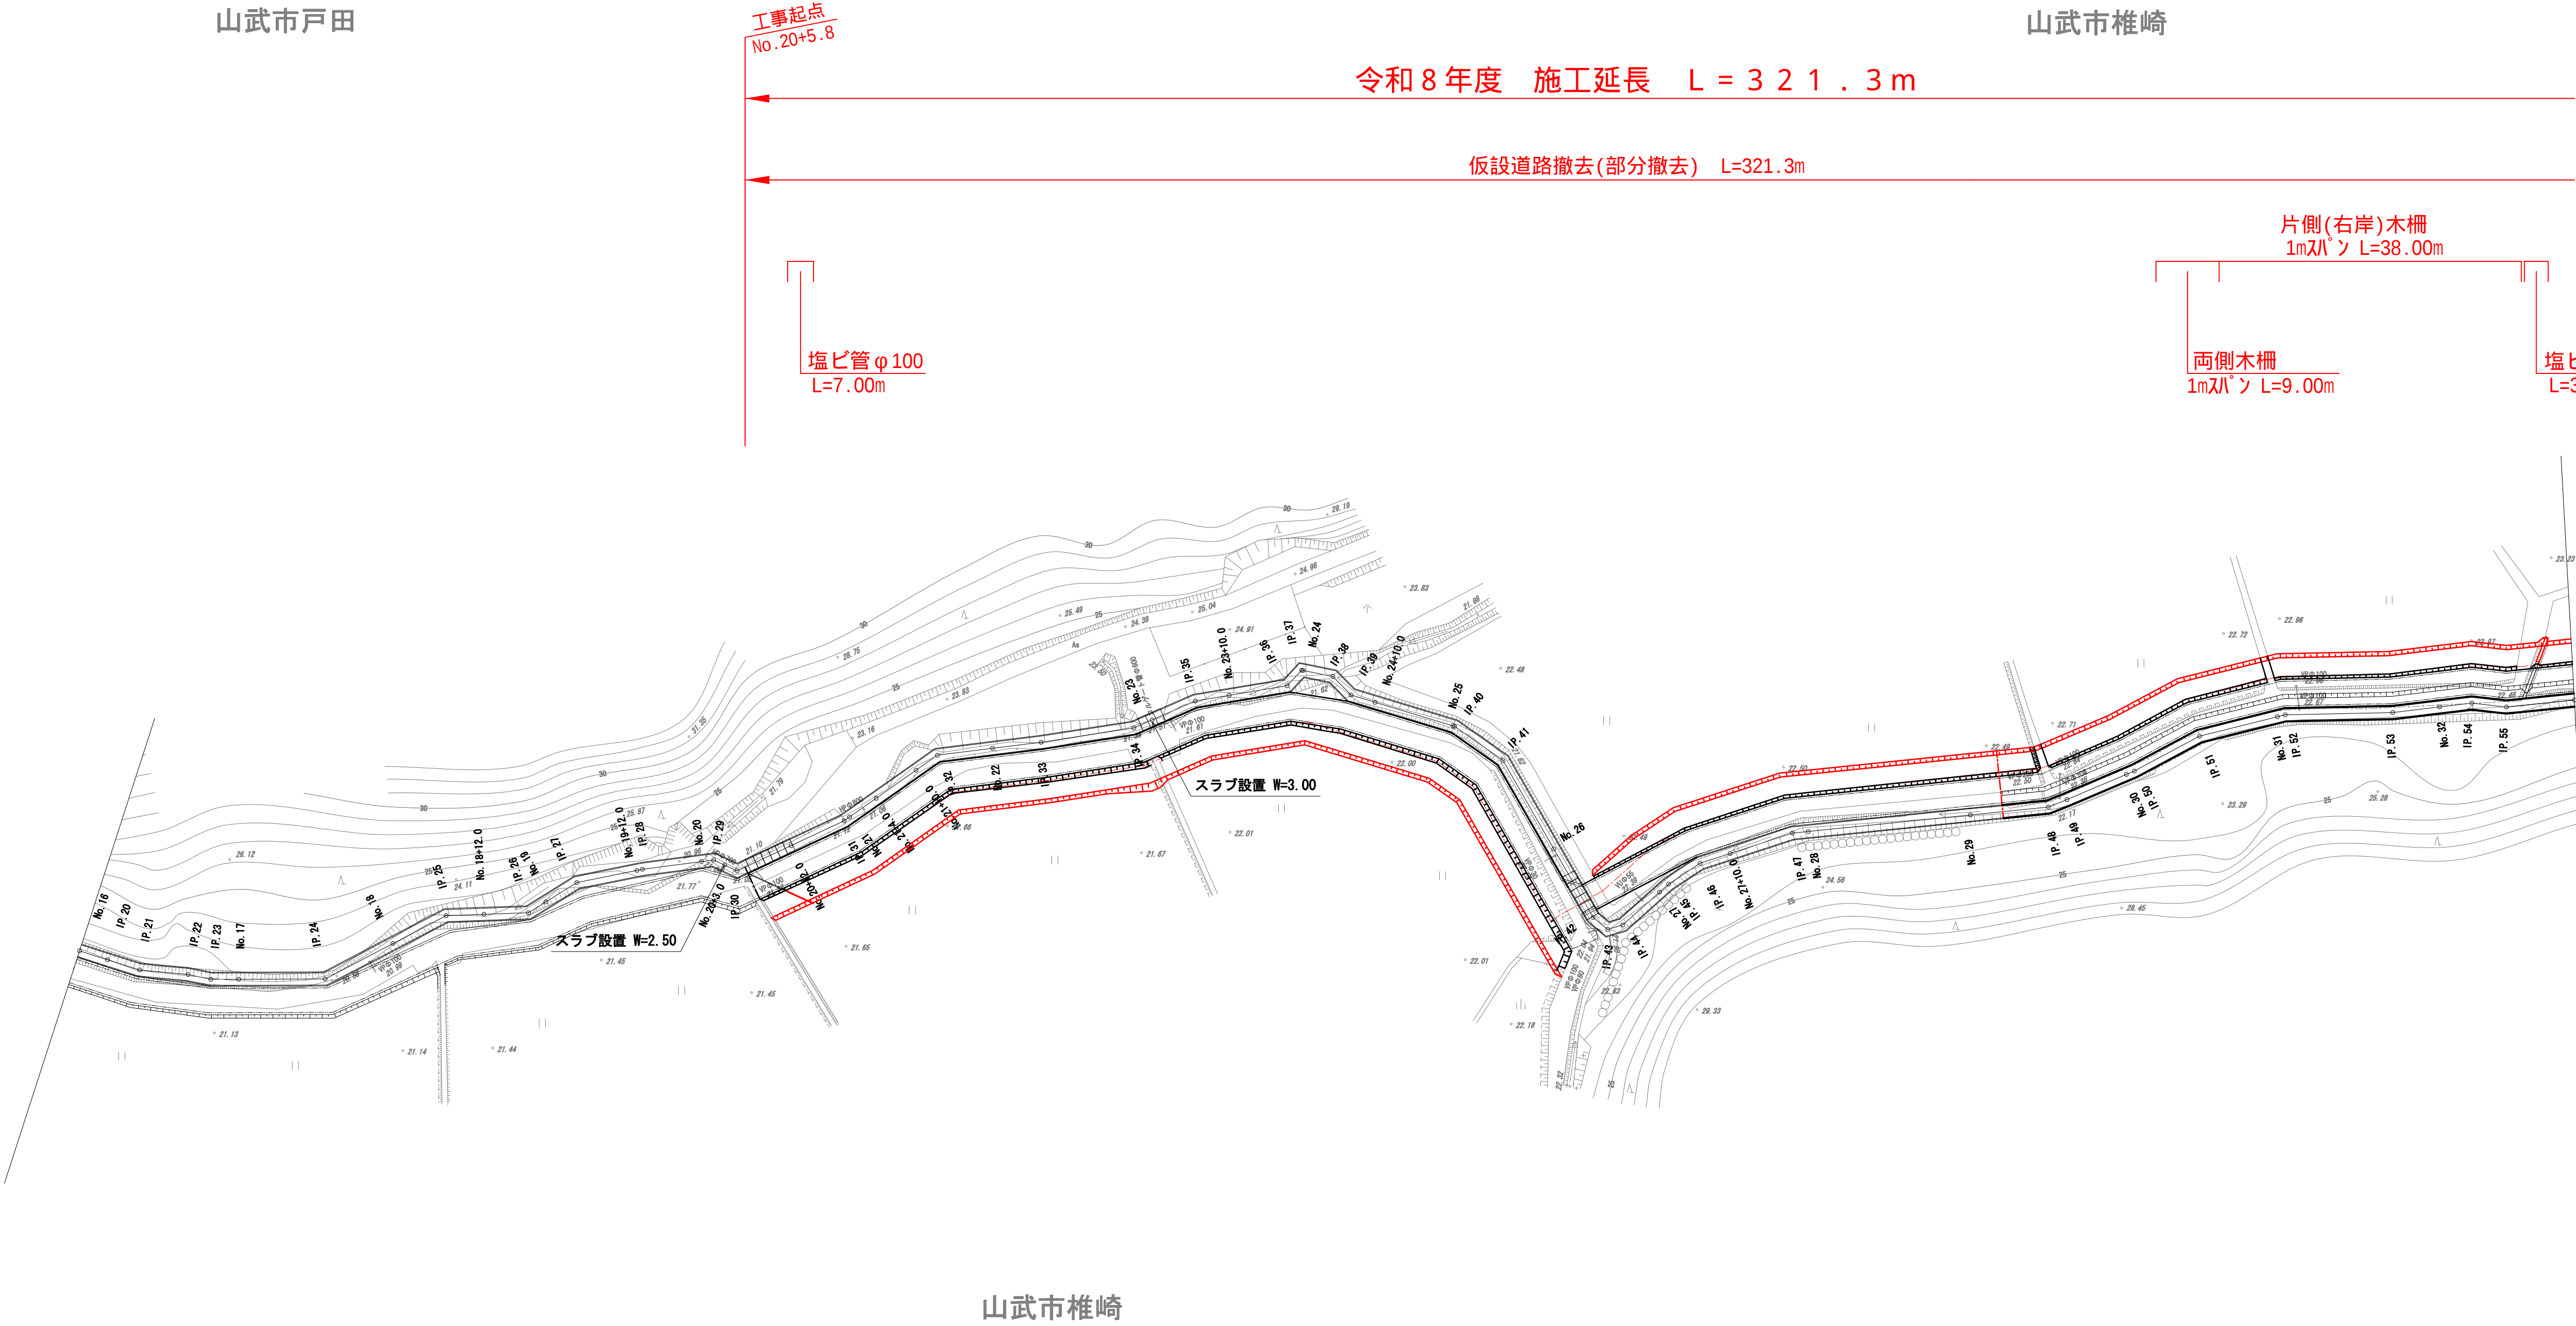

農業水路等長寿命化・防災減災事業			
令和8年度			
工事名	戸田地先水路整備工事(その6)		
工事箇所	山武市戸田地先		
図面種別	撤去平面図		
図面番号	7-1		
縮尺	図示	内容表示	No.16～IP.56
課長		設計者氏名	

撤去平面図 A1 S=1:500
A3 S=1:1000


山武市椎崎

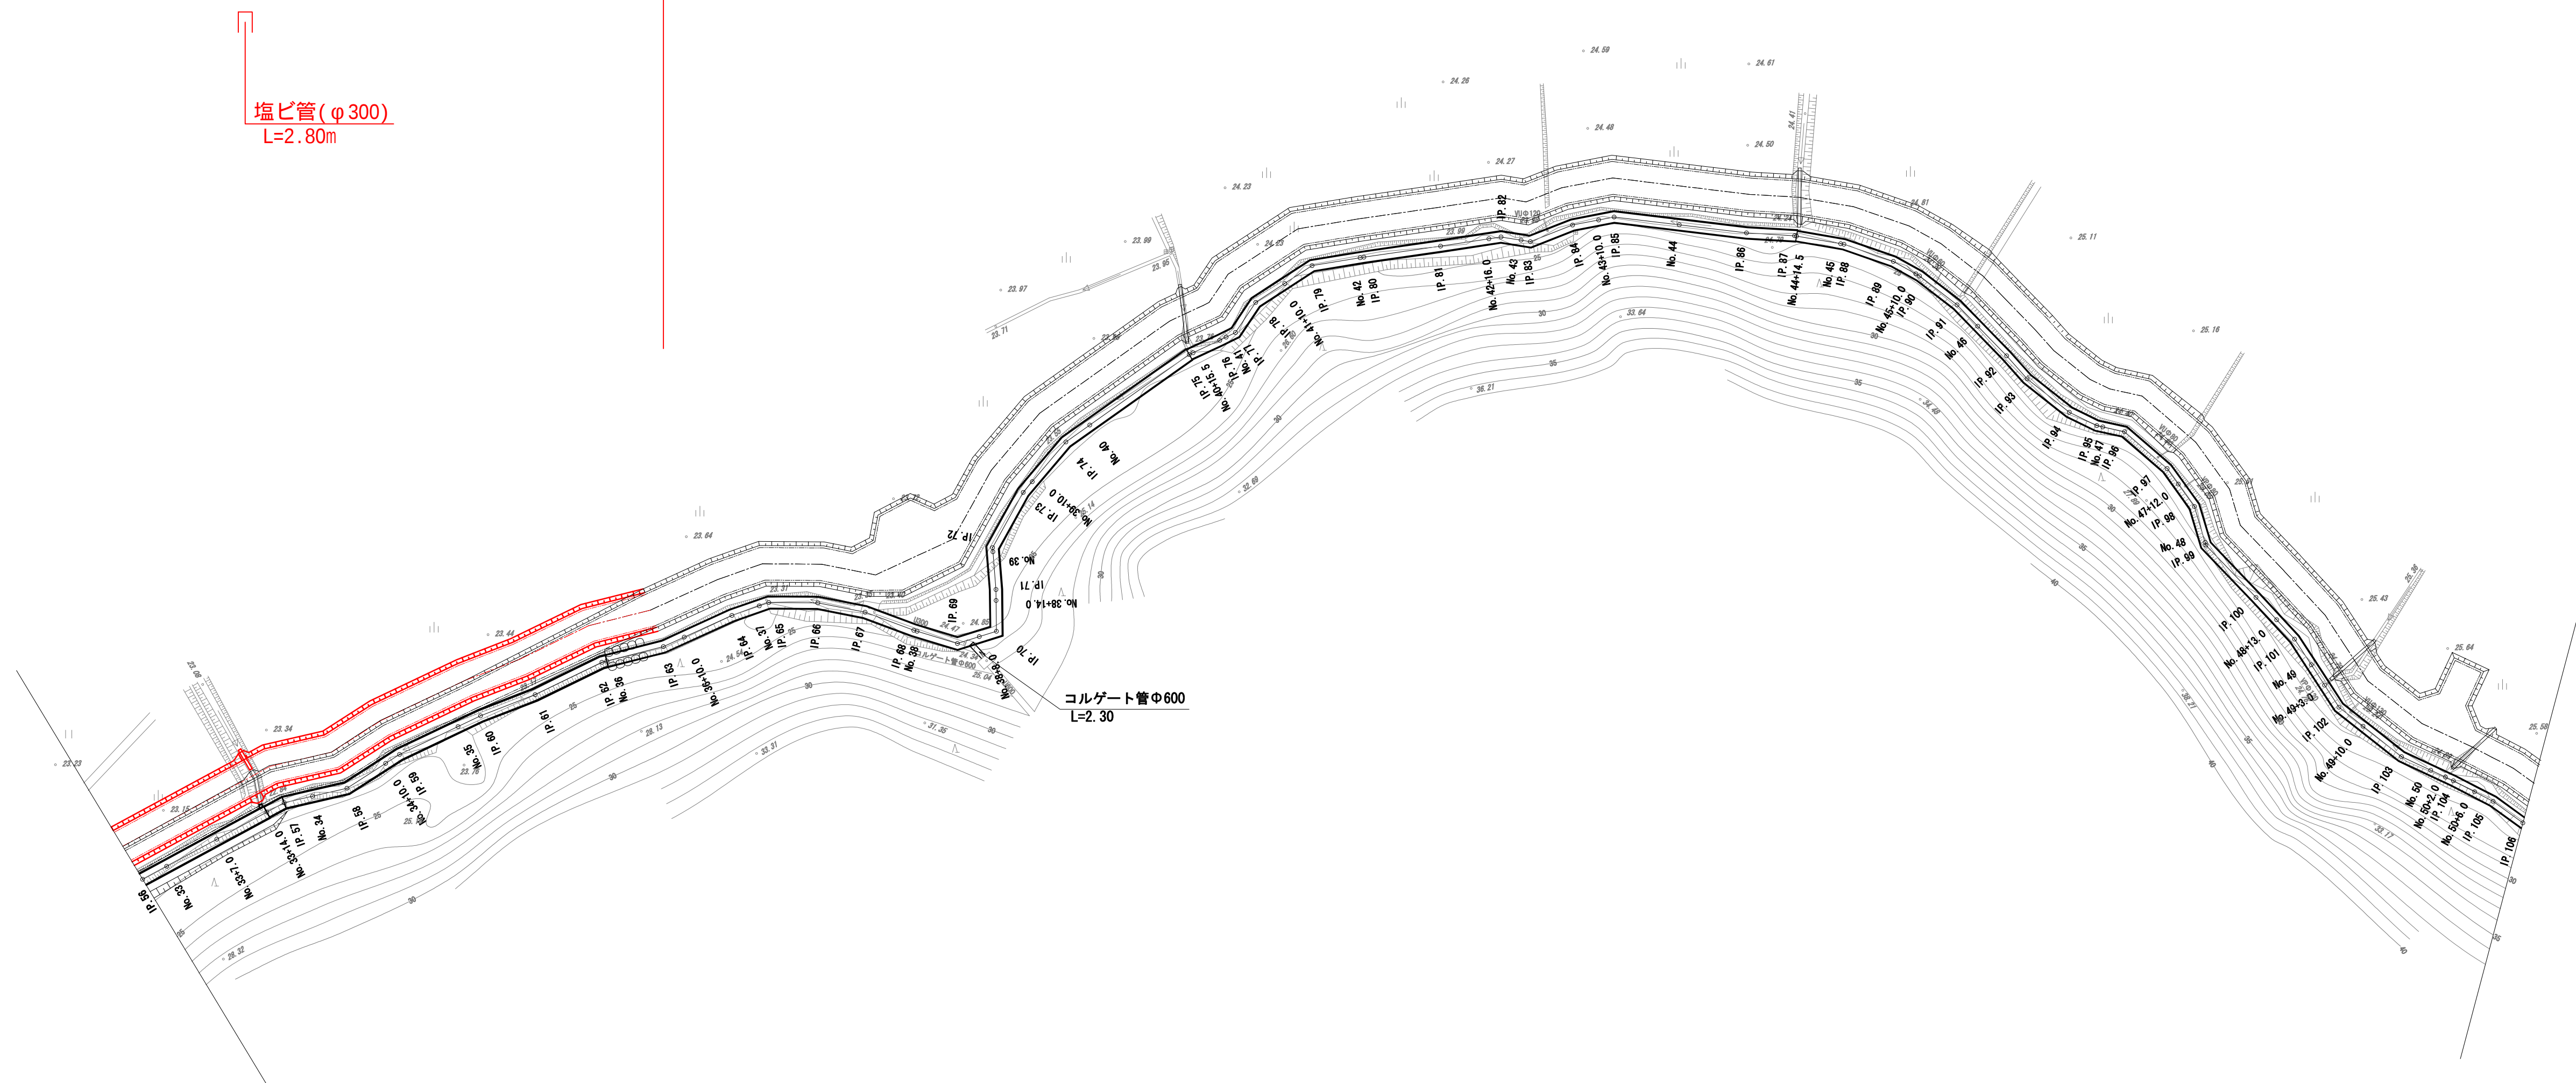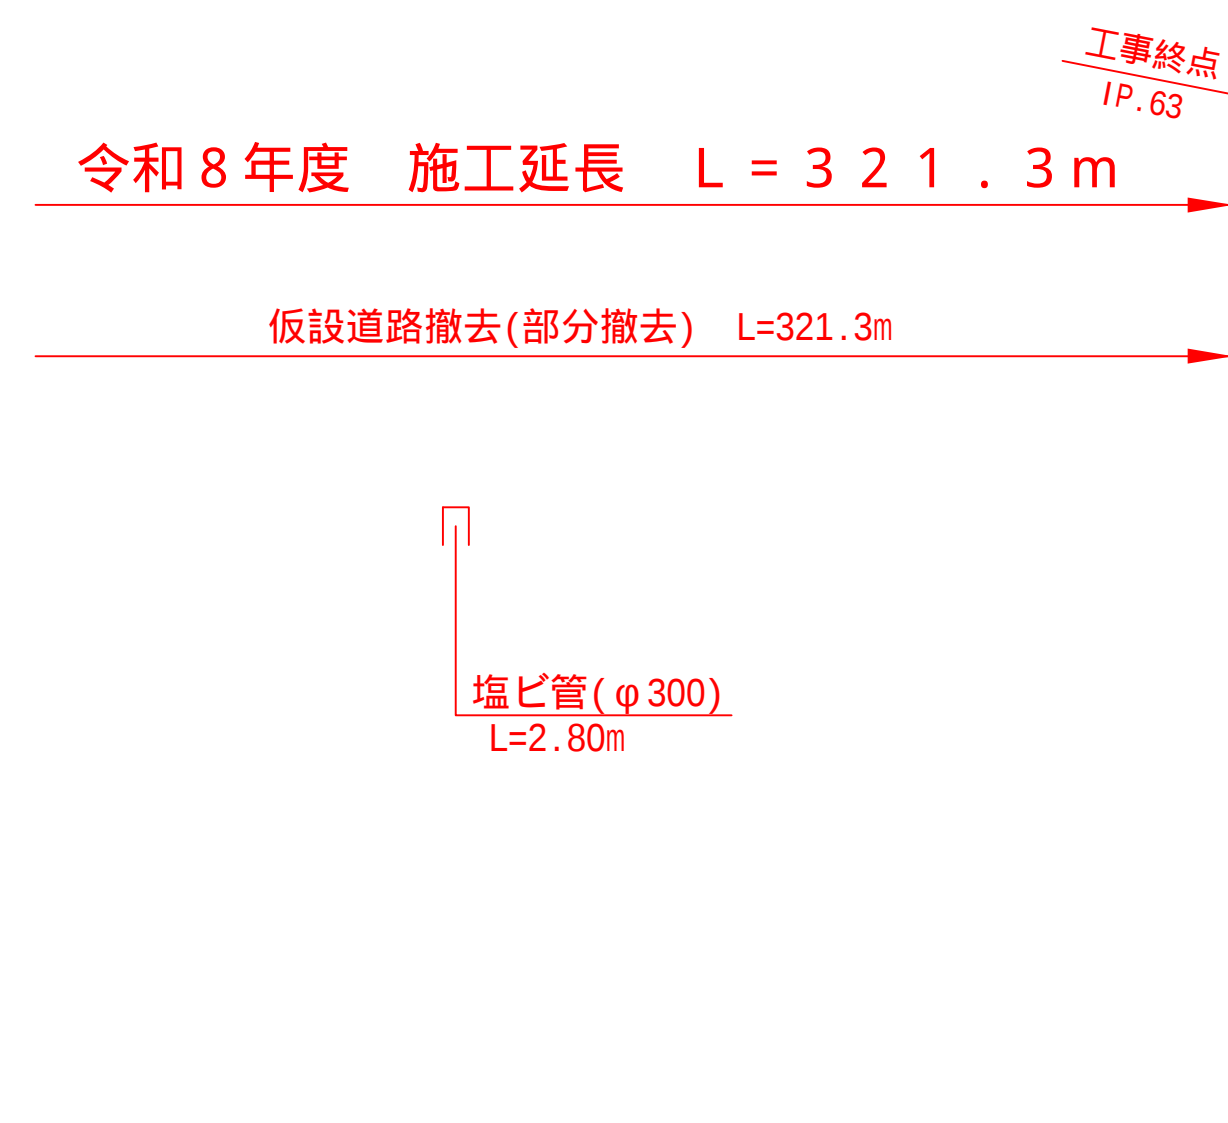


山武市椎崎

農業水路等長寿命化・防災減災事業			
令和		8 年 度	
工 事 名	戸田地先水路整備工事(その6)		
工事箇所	山武市戸田地先		
図面種別	撤去平面図		
図面番号	7 - 2		
縮 尺	図 示	内容表示	IP.56～IP.106
山武市産業振興部農政課			
課 長		設計者氏名	

U型水路配列平面図（参考）

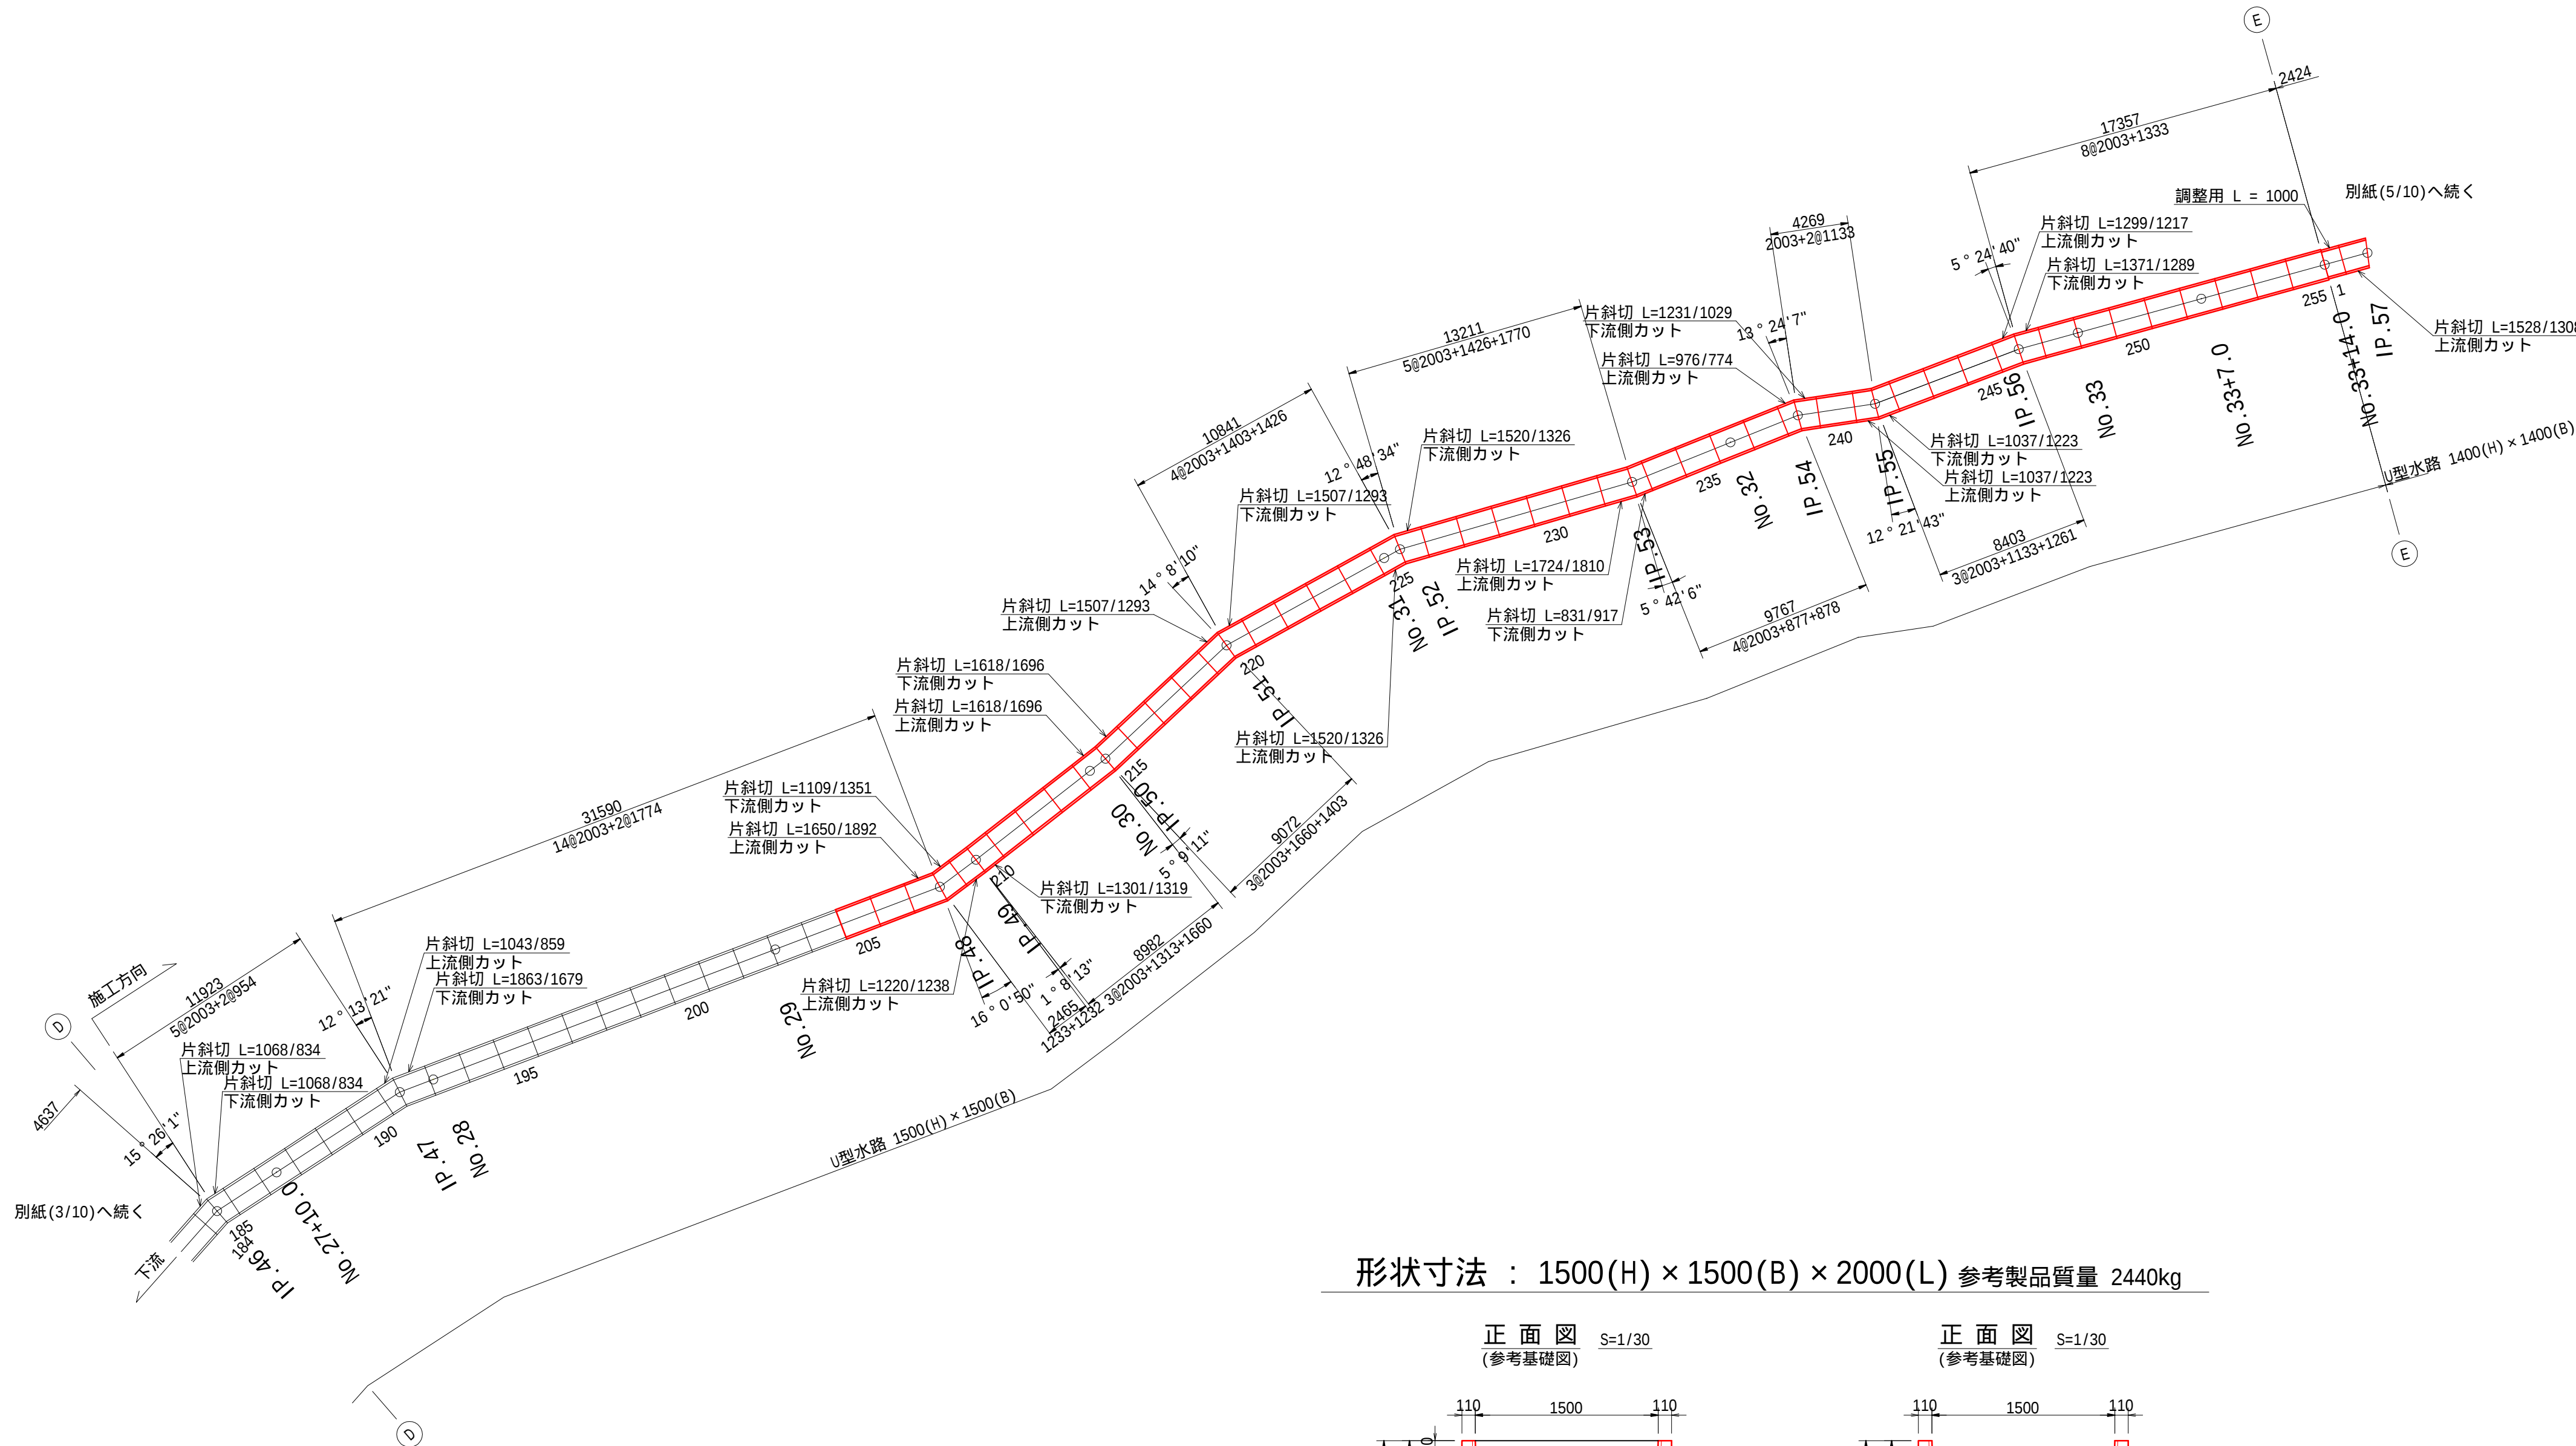

形状寸法：1500(H) × 1500(B) × 2000(L) 参考製品質量 2440kg

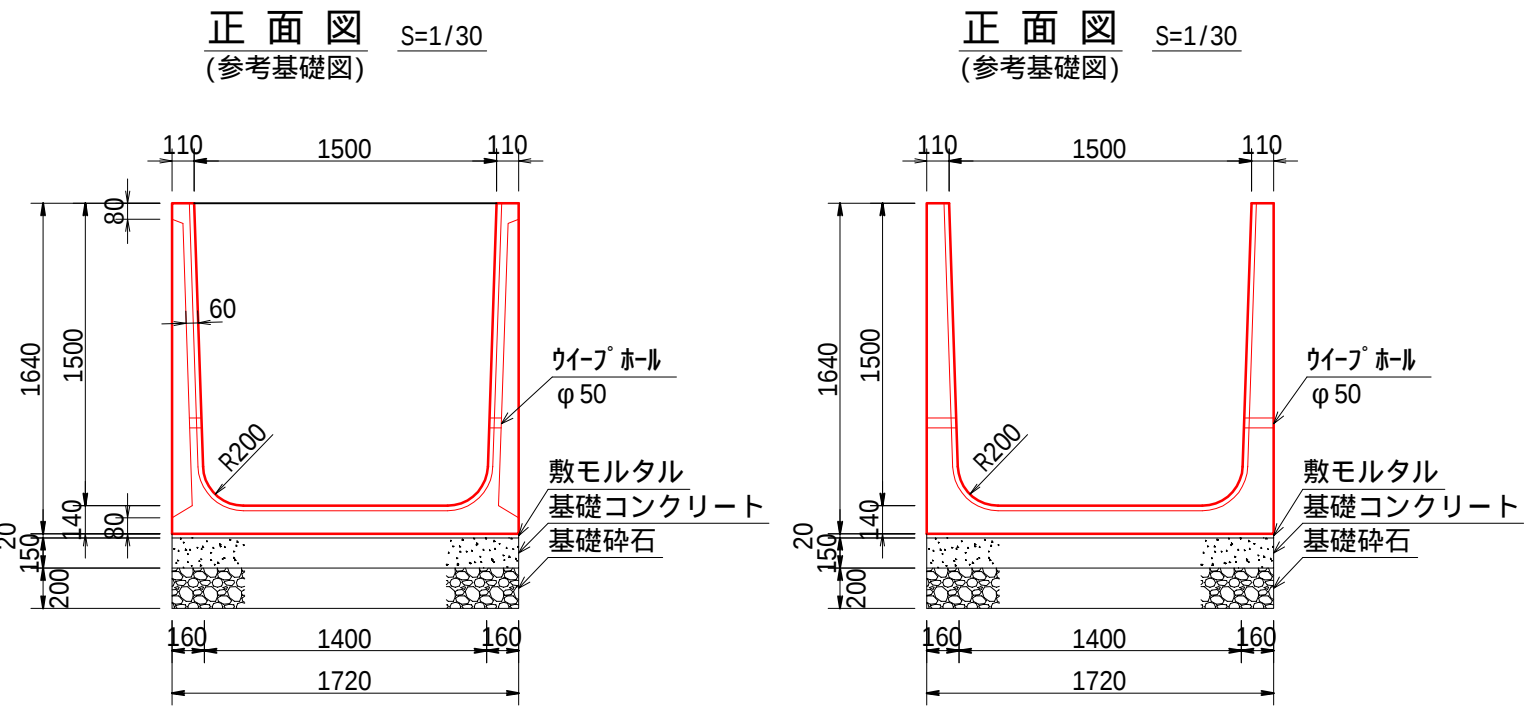

異形品は青抜き無し


材料表		10m当り			
名 称	規 格	単位	数 量	備 考	
U型水路(LAC-U)	1500(H) × 1500(B) × 2000(L)	本	5.00		
敷モルタル		m3	0.34		
基礎コンクリート		m3	2.58		
基礎コンクリート型枠		m2	3.00		
基礎砕石		m2	17.20		

農業水路等長寿命化・防災減災事業		
令和 8 年 度		
工 事 名	戸田地先水路整備工事(その6)	
工事箇所	山武市戸田地先	
図面種別	U型水路配列平面図（参考）	
図面番号	8 - 1	
縮 尺	内容表示	IP.46 ~ IP.57
山武市産業振興部農政課		
課 長	設計者氏名	

U型水路配列平面図（参考）



形状寸法：1400(H) × 1400(B) × 2000(L) 参考製品質量 2300kg

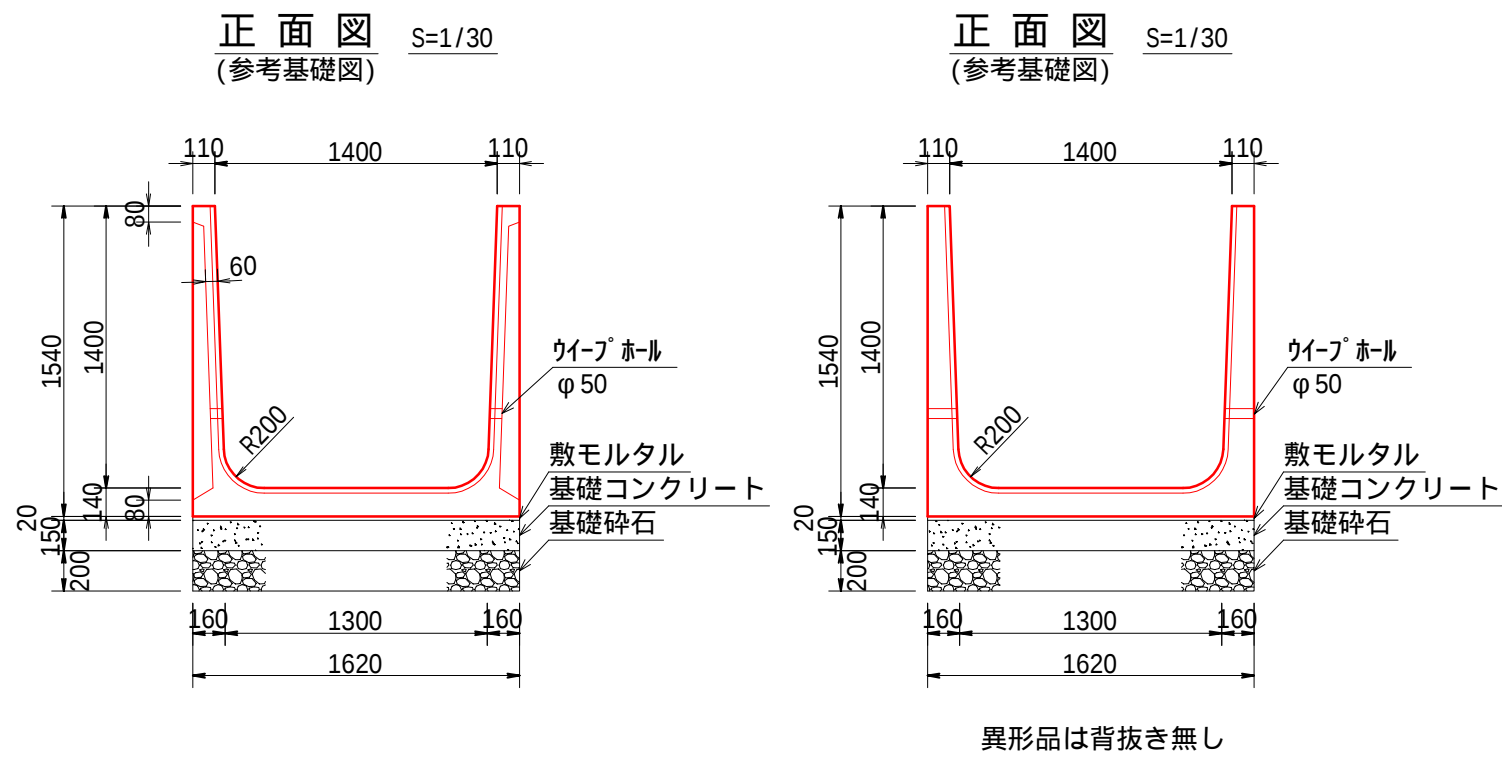

材料表		単位	数量	備考
名称	規格			
U型水路(LAC-U)	1400(H) × 1400(B) × 2000(L)	本	5.00	
敷モルタル		m ³	0.32	
基礎コンクリート		m ³	2.43	
基礎コンクリート型枠		m ²	3.00	
基礎砕石		m ²	16.20	

農業水路等長寿命化・防災減災事業		
令和 8 年度		
工事名	戸田地先水路整備工事(その6)	
工事箇所	山武市戸田地先	
図面種別	U型水路配列平面図（参考）	
図面番号	8 - 2	
縮尺	内容表示	No.33+14.0 ~ IP.76
山武市産業振興部農政課		
課長	設計者氏名	

U型水路配列数量表（参考）

U型水路 1600(H) × 1500(B)

種 別	形 状	製品長	数 量	配 列 番 号
標準品		L=2000	93	――
片斜切 (下流側カット)		L=1818/1774	1	1
片斜切 (下流側カット)		L=1789/1811	1	10
片斜切 (下流側カット)		L=1120/1284	1	15
片斜切 (下流側カット)		L=723/931	1	35
片斜切 (下流側カット)		L=1849/1727	1	49
片斜切 (下流側カット)		L=1298/1404	1	56
片斜切 (下流側カット)		L=1173/1255	1	63
片斜切 (下流側カット)		L=1093/733	1	72
片斜切 (下流側カット)		L=1802/1648	1	84
片斜切 (下流側カット)		L=1867/1585	1	101
片斜切 (下流側カット)		L=1669/1541	1	107
片斜切 (下流側カット)		L=1340/1586	1	112
片斜切 (下流側カット)		L=1734/1900	1	116
片斜切 (下流側カット)		L=1063/1207	1	120
片斜切 (下流側カット)		L=1789/1811	1	9
片斜切 (上流側カット)		L=1410/1574	1	14
片斜切 (上流側カット)		L=1098/1306	1	34
片斜切 (上流側カット)		L=888/766	1	48
片斜切 (上流側カット)		L=1298/1404	1	55
片斜切 (上流側カット)		L=1173/1255	1	62
片斜切 (上流側カット)		L=1394/1034	1	71
片斜切 (上流側カット)		L=991/837	1	83
片斜切 (上流側カット)		L=1867/1585	1	100
片斜切 (上流側カット)		L=1669/1541	1	106
片斜切 (上流側カット)		L=1340/1586	1	111
片斜切 (上流側カット)		L=1556/1722	1	115
片斜切 (上流側カット)		L=1063/1207	1	119
合 計			120	

サポートスラブ 1740(L) × 1000(B) × 120(T)

種 別	形 状	製品長	数 量	配 列 番 号
標準品		B=1000	7	1' , 2' , 3' , 6' , 7' , 8' , 9'
調整用		B=750	2	4' , 5'
合 計			9	

U型水路 1500(H) × 1500(B)

種 別	形 状	製品長	数 量	配 列 番 号
標準品		L=2000	163	――
調整用		L=1000	2	142 , 147
片斜切 (下流側カット)		L=946/690	1	13
片斜切 (下流側カット)		L=1234/1336	1	17
片斜切 (下流側カット)		L=1520/1198	1	24
片斜切 (下流側カット)		L=1671/1171	1	26
片斜切 (下流側カット)		L=1348/1498	1	30
片斜切 (下流側カット)		L=1033/1813	1	32
片斜切 (下流側カット)		L=1527/1541	1	41
片斜切 (下流側カット)		L=1574/1562	1	48
片斜切 (下流側カット)		L=1068/1074	1	55
片斜切 (下流側カット)		L=981/1163	1	58
片斜切 (下流側カット)		L=1897/1799	1	62
片斜切 (下流側カット)		L=907/1089	1	64
片斜切 (下流側カット)		L=818/1238	1	72
片斜切 (下流側カット)		L=1241/851	1	81
片斜切 (下流側カット)		L=1317/1777	1	87
片斜切 (下流側カット)		L=1593/1281	1	91
片斜切 (下流側カット)		L=1435/1375	1	96
片斜切 (下流側カット)		L=1924/1426	1	101
片斜切 (下流側カット)		L=1100/1900	1	103
片斜切 (下流側カット)		L=829/981	1	111
片斜切 (下流側カット)		L=1287/857	1	119
片斜切 (下流側カット)		L=1738/1764	1	126
片斜切 (下流側カット)		L=988/1214	1	132
片斜切 (下流側カット)		L=1239/1023	1	137
片斜切 (下流側カット)		L=1000/1586	1	144
片斜切 (下流側カット)		L=1799/835	1	146
片斜切 (下流側カット)		L=1847/1321	1	149
片斜切 (下流側カット)		L=1378/1818	1	151
片斜切 (下流側カット)		L=1792/1516	1	158
片斜切 (下流側カット)		L=1201/819	1	162
片斜切 (下流側カット)		L=1037/1347	1	174
片斜切 (下流側カット)		L=637/1557	1	176
片斜切 (下流側カット)		L=1516/1900	1	178
片斜切 (下流側カット)		L=1739/1615	1	182
片斜切 (下流側カット)		L=1068/834	1	185
片斜切 (下流側カット)		L=1863/1679	1	192
片斜切 (下流側カット)		L=1109/1351	1	208
片斜切 (下流側カット)		L=1301/1319	1	210
片斜切 (下流側カット)		L=1618/1696	1	215
片斜切 (下流側カット)		L=1507/1293	1	220
片斜切 (下流側カット)		L=1520/1326	1	226
片斜切 (下流側カット)		L=831/917	1	233
片斜切 (下流側カット)		L=1231/1029	1	239
片斜切 (下流側カット)		L=1037/1223	1	242
片斜切 (下流側カット)		L=1371/1289	1	247

種 別	形 状	製品長	数 量	配 列 番 号
片斜切 (上流側カット)		L=946/690	1	12
片斜切 (上流側カット)		L=1234/1336	1	16
片斜切 (上流側カット)		L=1658/1336	1	23
片斜切 (上流側カット)		L=1671/1171	1	25
片斜切 (上流側カット)		L=1660/1810	1	29
片斜切 (上流側カット)		L=1033/1813	1	31
片斜切 (上流側カット)		L=1527/1541	1	40
片斜切 (上流側カット)		L=1023/1011	1	47
片斜切 (上流側カット)		L=1583/1589	1	54
片斜切 (上流側カット)		L=981/1163	1	57
片斜切 (上流側カット)		L=923/825	1	61
片斜切 (上流側カット)		L=907/1089	1	63
片斜切 (上流側カット)		L=818/1238	1	71
片斜切 (上流側カット)		L=1900/1510	1	80
片斜切 (上流側カット)		L=817/1277	1	86
片斜切 (上流側カット)		L=1593/1281	1	90
片斜切 (上流側カット)		L=800/740	1	95
片斜切 (上流側カット)		L=1654/1156	1	100
片斜切 (上流側カット)		L=1100/1900	1	102
片斜切 (上流側カット)		L=889/1041	1	110
片斜切 (上流側カット)		L=1287/857	1	118
片斜切 (上流側カット)		L=1738/1764	1	125
片斜切 (上流側カット)		L=1638/1864	1	131
片斜切 (上流側カット)		L=1210/994	1	136
片斜切 (上流側カット)		L=1000/1586	1	143
片斜切 (上流側カット)		L=1799/835	1	145
片斜切 (上流側カット)		L=1847/1321	1	148
片斜切 (上流側カット)		L=1378/1818	1	150
片斜切 (上流側カット)		L=1792/1516	1	157
片斜切 (上流側カット)		L=1791/1409	1	161
片斜切 (上流側カット)		L=1037/1347	1	173
片斜切 (上流側カット)		L=637/1557	1	175
片斜切 (上流側カット)		L=651/1035	1	177
片斜切 (上流側カット)		L=1873/1749	1	181
片斜切 (上流側カット)		L=1068/834	1	184
片斜切 (上流側カット)		L=1043/859	1	191
片斜切 (上流側カット)		L=1650/1892	1	207
片斜切 (上流側カット)		L=1220/1238	1	209
片斜切 (上流側カット)		L=1618/1696	1	214
片斜切 (上流側カット)		L=1507/1293	1	219
片斜切 (上流側カット)		L=1520/1326	1	225
片斜切 (上流側カット)		L=1724/1810	1	232
片斜切 (上流側カット)		L=976/774	1	238
片斜切 (上流側カット)		L=1037/1223	1	241
片斜切 (上流側カット)		L=1299/1217	1	246
合 計			255	

U型水路 1400(H) × 1400(B)

種 別	形 状	製品長	数 量	配 列 番 号
標準品		L=2000	45	――
調整用		L=1000	2	1 , 55
調整用		L=1000	1	59
調整用 (標準品付)		L=1700	1	58
片斜切 (下流側カット)		L=1060/840	1	3
片斜切 (下流側カット)		L=810/1092	1	8
片斜切 (下流側カット)		L=1557/1455	1	13
片斜切 (下流側カット)		L=1537/1477	1	19
片斜切 (下流側カット)		L=1642/1710	1	23
片斜切 (下流側カット)		L=974/808	1	28
片斜切 (下流側カット)		L=1547/1691	1	33
片斜切 (下流側カット)		L=1655/1583	1	38
片斜切 (下流側カット)		L=1325/1043	1	41
片斜切 (下流側カット)		L=908/754	1	45
片斜切 (下流側カット)		L=1137/1007	1	49
片斜切 (下流側カット)		L=1287/1337	1	53
片斜切 (下流側カット)		L=825/1327	1	57
片斜切 (下流側カット)		L=649/1851	1	61
片斜切 (下流側カット)		L=1844/1900	1	64
片斜切 (下流側カット)		L=1122/632	1	67
片斜切 (下流側カット)		L=958/798	1	72
片斜切 (下流側カット)		L=1331/1127	1	77
片斜切 (下流側カット)		L=1405/1259	1	87
片斜切 (上流側カット)		L=1528/1308	1	2
片斜切 (上流側カット)		L=810/1092	1	7
片斜切 (上流側カット)		L=776/674	1	12
片斜切 (上流側カット)		L=1537/1477	1	18
片斜切 (上流側カット)		L=1642/1710	1	22
片斜切 (上流側カット)		L=1517/1351	1	27
片斜切 (上流側カット)		L=820/964	1	32
片斜切 (上流側カット)		L=1655/1583	1	37
片斜切 (上流側カット)		L=1325/1043	1	40
片斜切 (上流側カット)		L=908/754	1	44
片斜切 (上流側カット)		L=1137/1007	1	48
片斜切 (上流側カット)		L=1287/1337	1	52
片斜切 (上流側カット)		L=1025/1527	1	56
片斜切 (上流側カット)		L=643/1845	1	60
片斜切 (上流側カット)		L=1844/1900	1	63
片斜切 (上流側カット)		L=1525/1035	1	66
片斜切 (上流側カット)		L=958/798	1	71
片斜切 (上流側カット)		L=1331/1127	1	76
片斜切 (上流側カット)		L=1405/1259	1	86
合 計			87	